

BILDE NR.	E 2-15
	9-13-14 E 2-16
DEKNING	4318
	Dagali, Nore og Uvdal, Bunk. + 1193 AS

**FJELLANGER  
WIDERØE A-S**  
INGENIØR- OG ARKITEKTFIRMA

Oppgave H3/8. Dargali, Nore og Nordal, Bunkerød

Sjokket nummer./kurt./flytet  
 X X

n. 1	R1 - E12	(R1 E13)
n. 2	R2 - E12	(R2 E13)
n. 3	R3 - E12	( <del>R1 E12</del> )
n. 4	R4 E12	(R3 E13)
n. 5	R5 E12	(R2 E12)
n. 6	R6 E12	(R3 E12)
n. 7	R7 E12	( <del>R4</del> - E13)
n. 8	R8 "	(R5 - E13)
n. 9	R9 E12	(R6 - E13)
n. 10		
n. 11		
n. 12		
n. 13		
n. 14		
n. 15		

Ved n. sein  
 i vert høgrod. med  
 storvort vies og god  
 næringsstøring

fra Hæmelin - Dove  
 til utløpsor Osjoen  
 dommer høystående brøkerber  
 og rke sæng skog høy rod  
 stor bet. for viltvee




A 8

Ag 163  
3877

152.33

1193

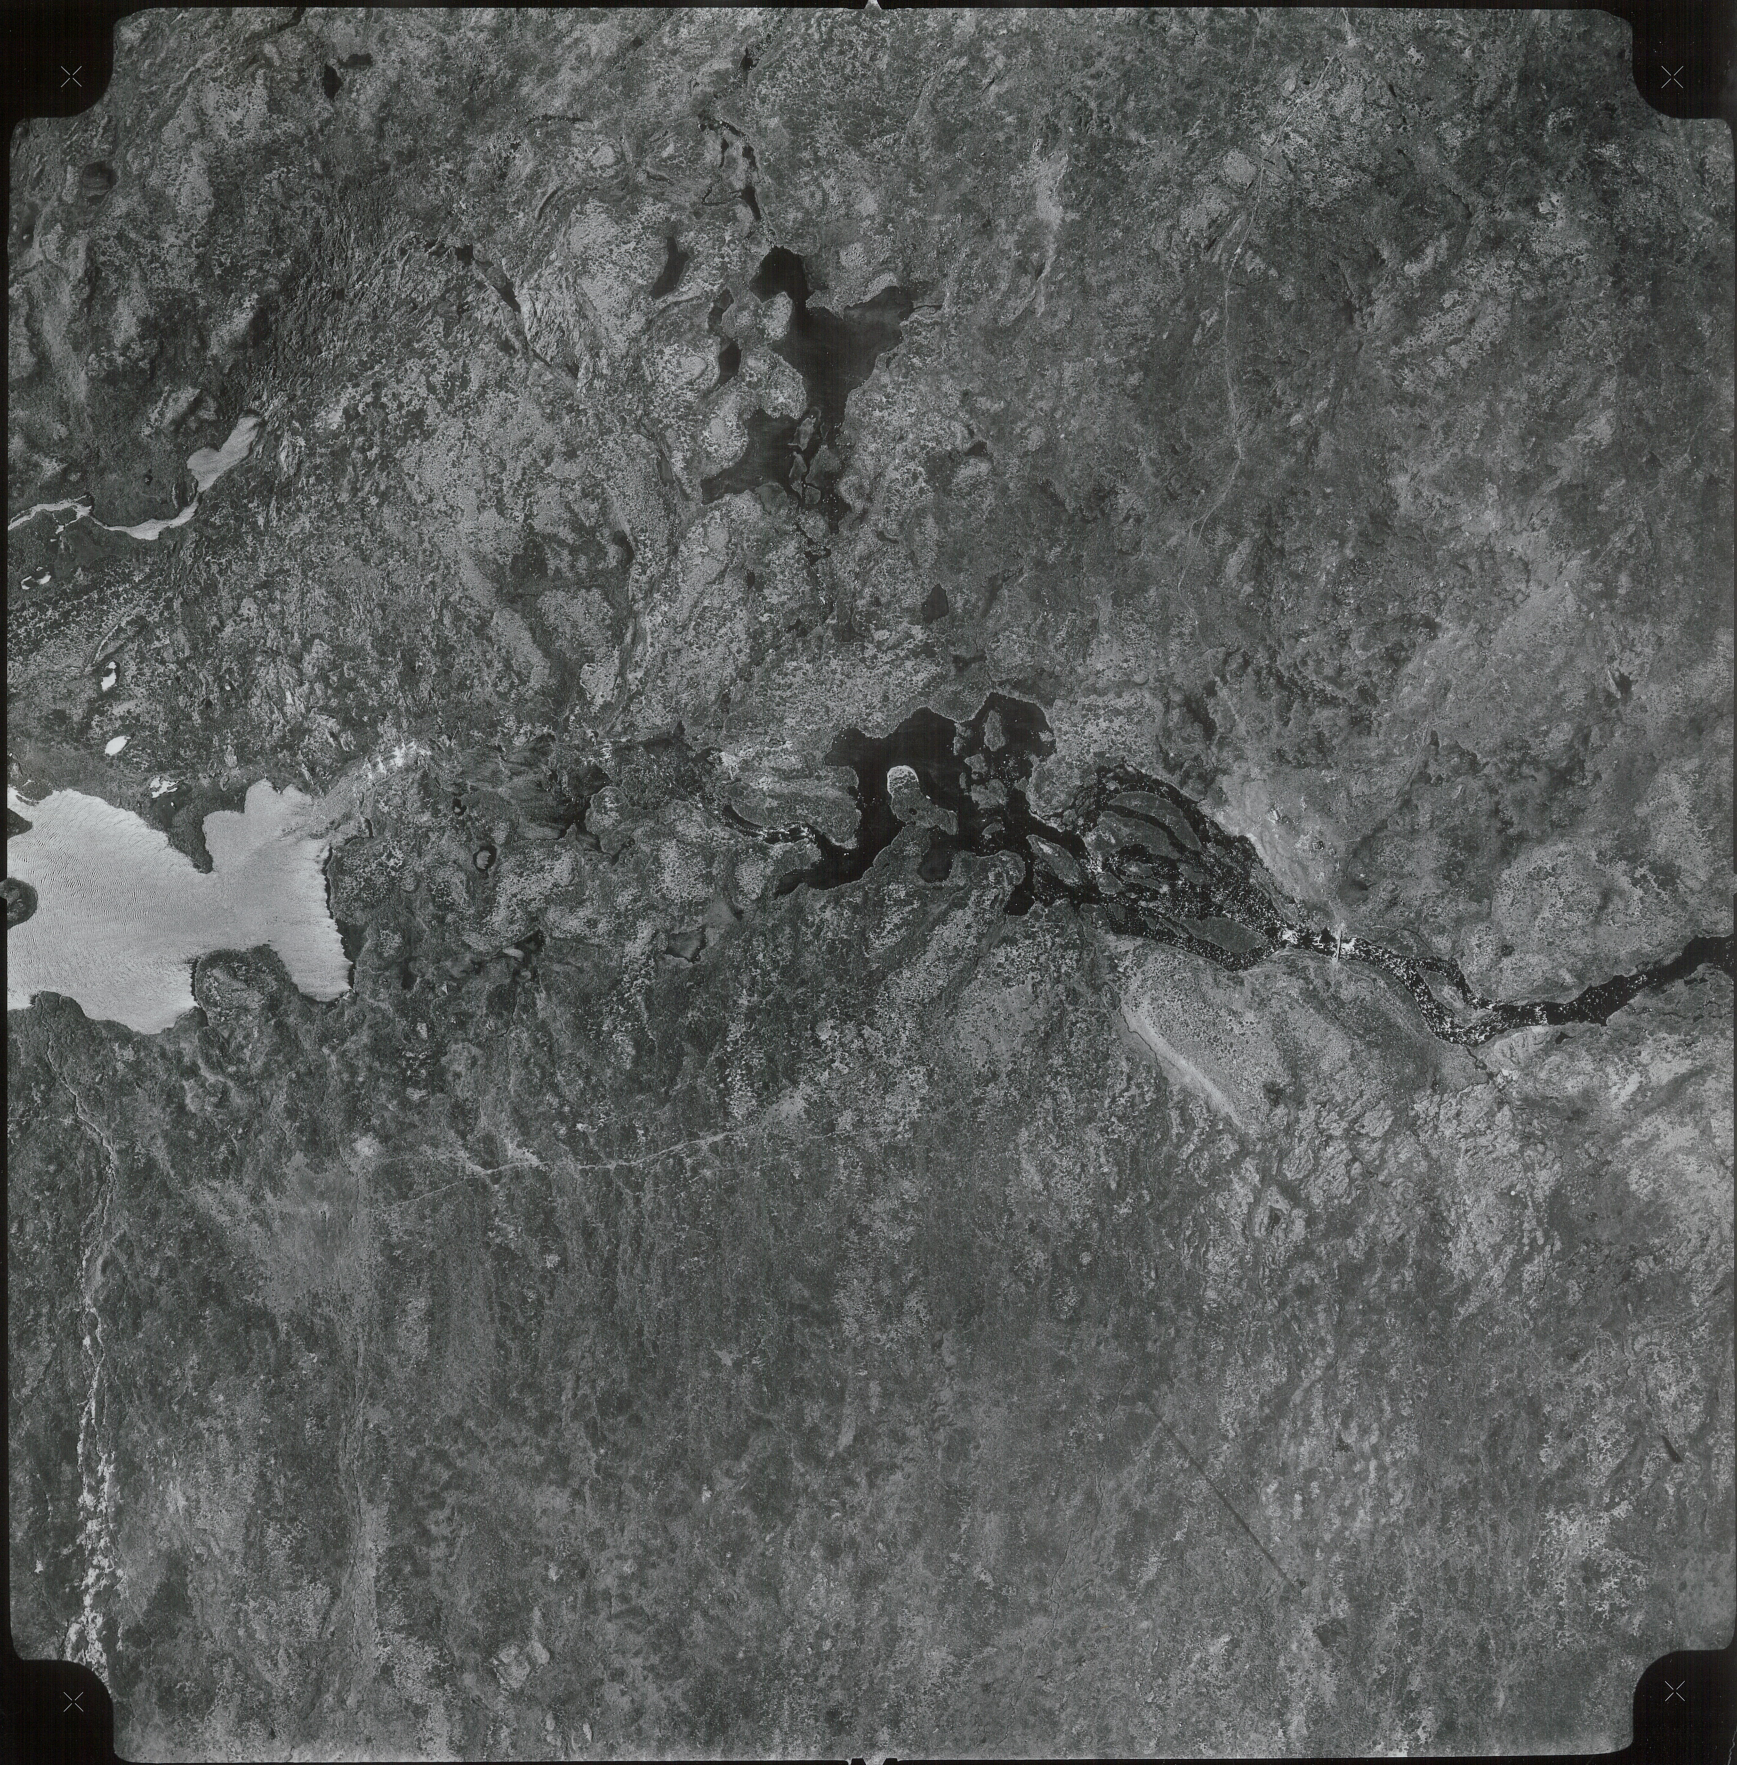

WIDERØE'S FLYVESELSKAP A/S  
Avd. Fole rammetri  
TILLATT OFFENTLIGGJORT  
AV FORSVARSTABEN

OR2 DAGALI F7 (nr. 11)

OR1 DAGALI F7 (nr. 12)


UK9473  
75101



E2


4318

8629

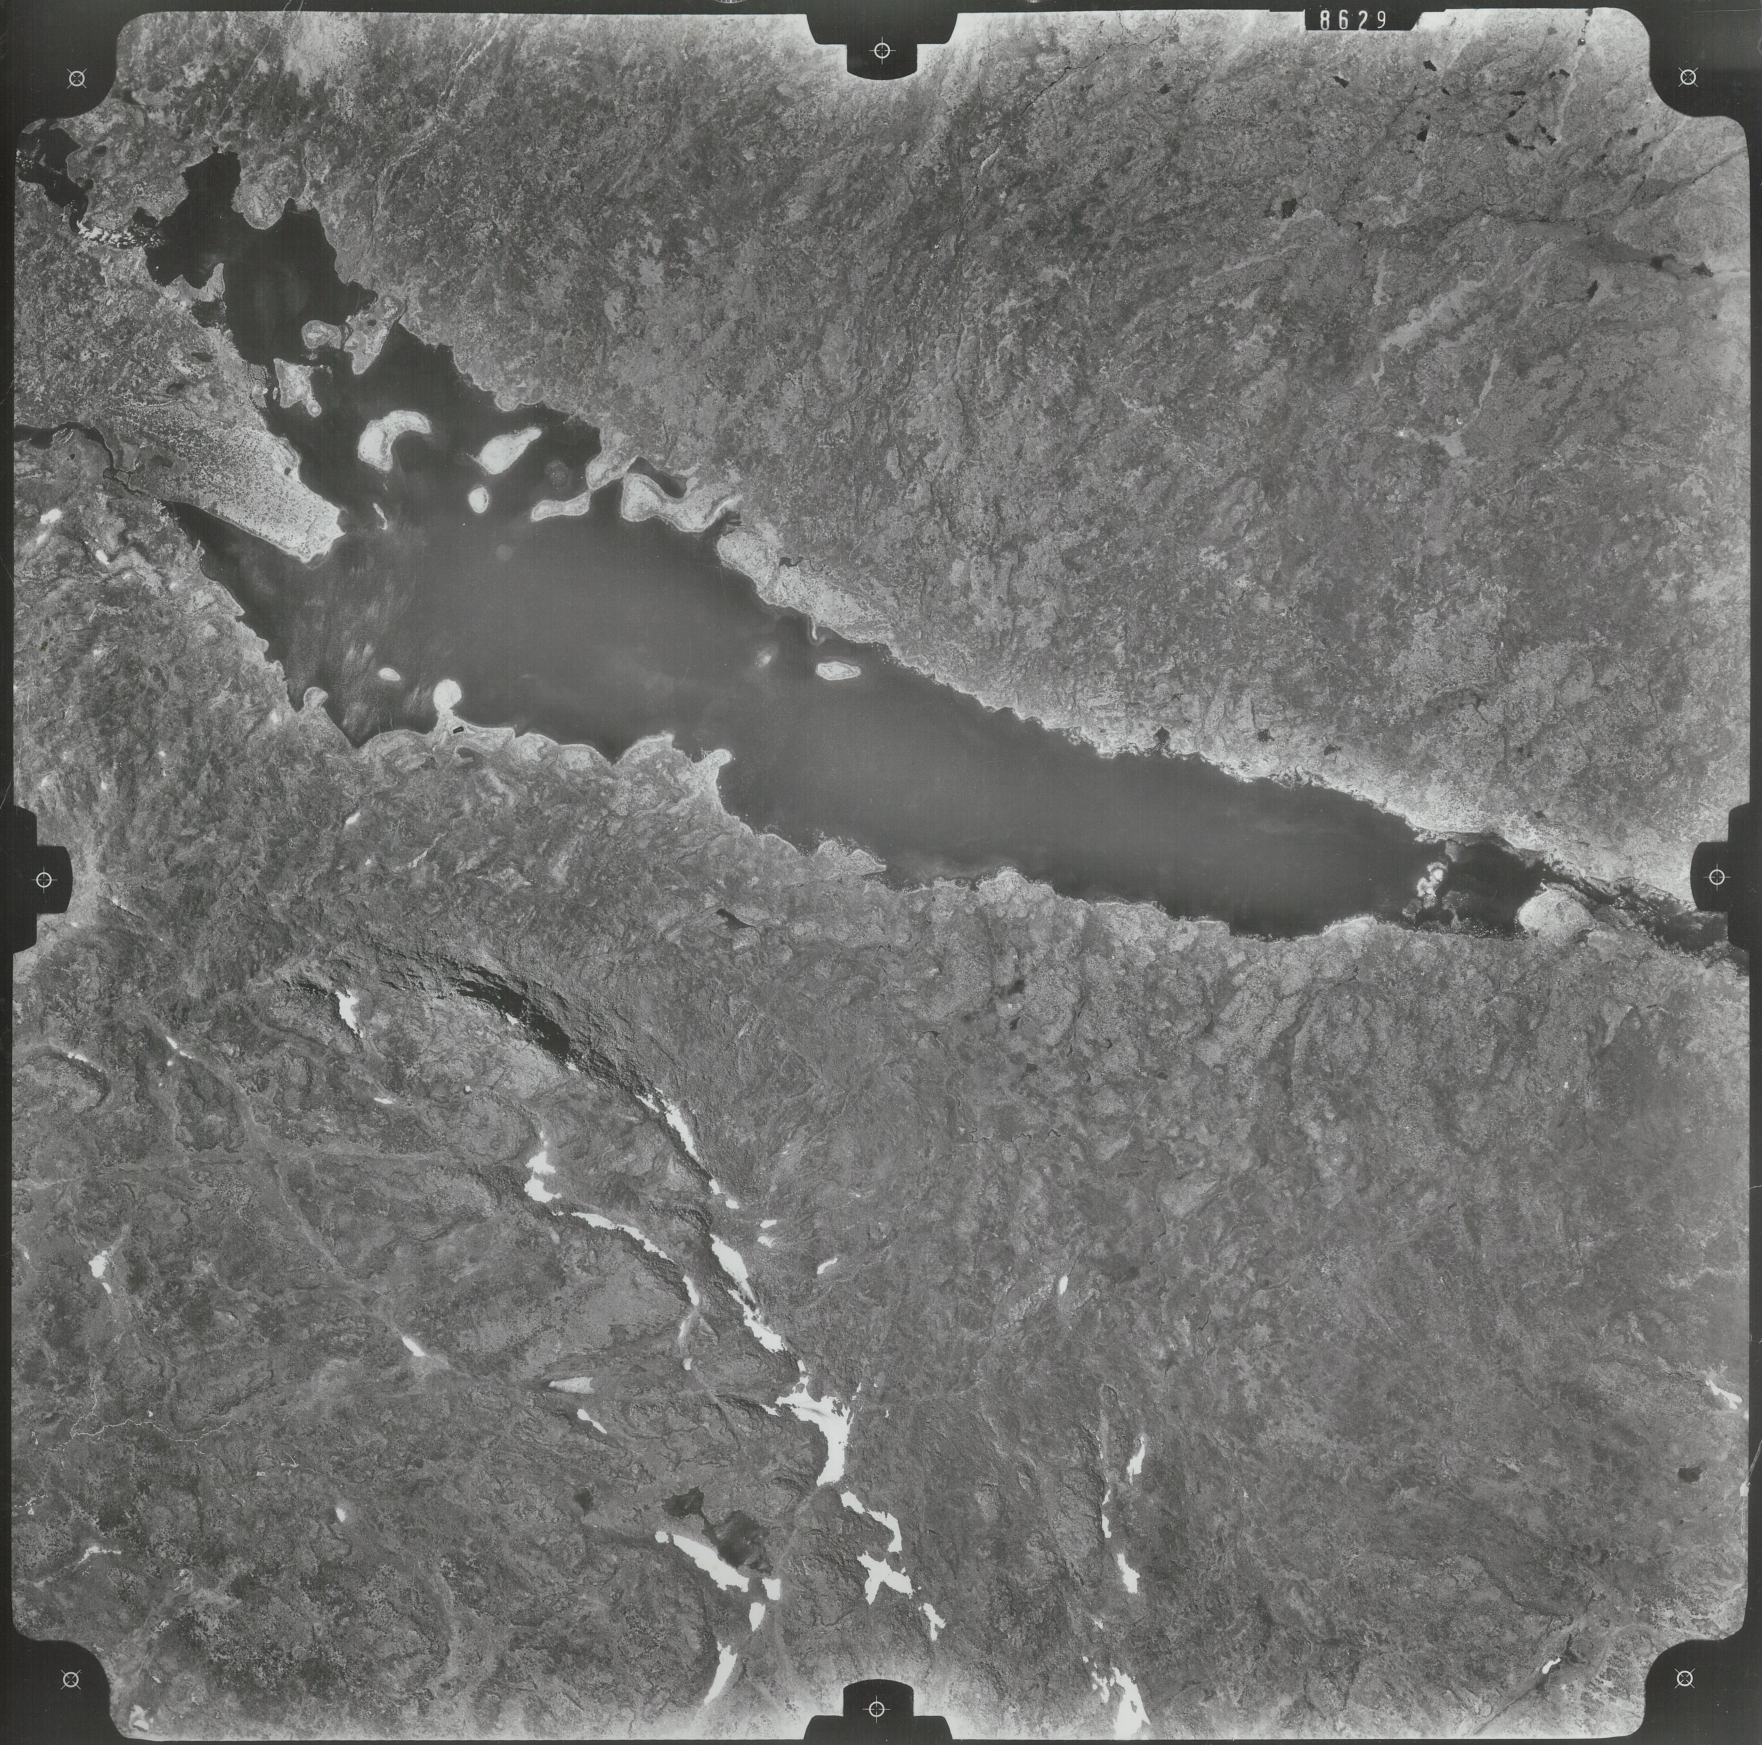

FJELLANGER  
WIDERØE AS  
TILLATT OFFENTLIGGJØR  
AV FORSVARSTABEN

Målestokk 1:15500

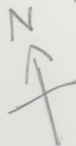

Reg. HTK 1970 → 0

OR5 DAGALI F7 nr. 10

OR4 DAGALI F7 nr. 9

OR3 DAGALI F7 nr. 8  
OR2 DAGALI F7 nr. 7  
OR1 DAGALI F7 nr. 6


UAG 478  
1/5161



E6

4318

8633

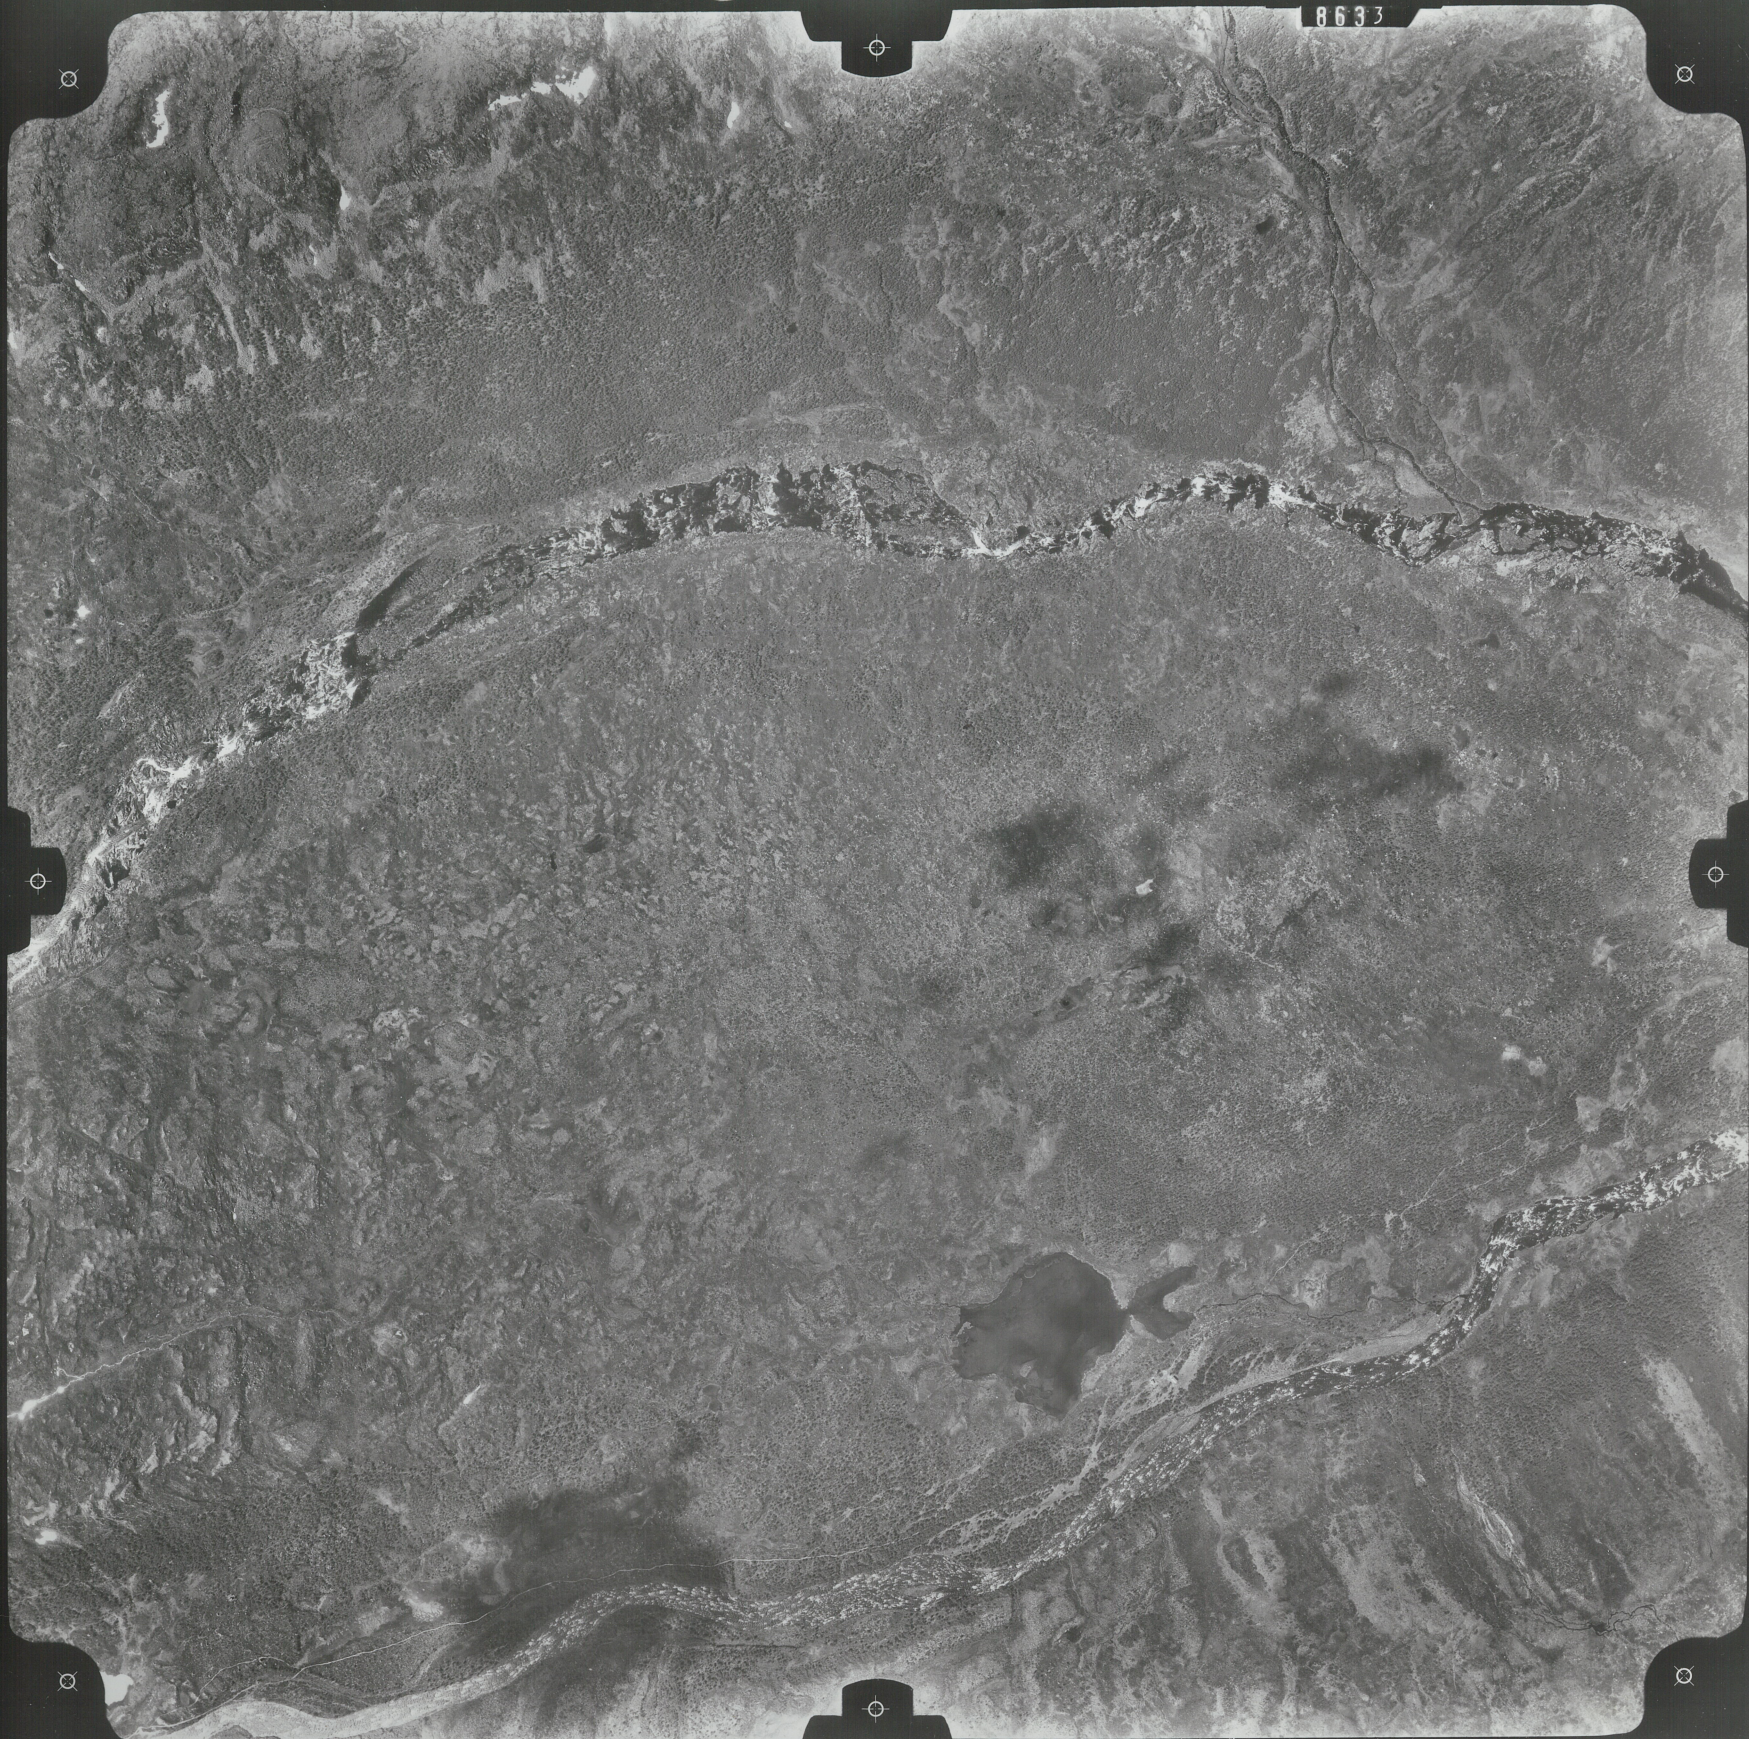

FJELLANGER  
WIDERØE A/S  
TILLATT OFFENTLIGGJORT  
AV FORSVARSSTABEN

ORI DAGALI 57 nr. 1




UAG 473  
75161




E8

4318

8635

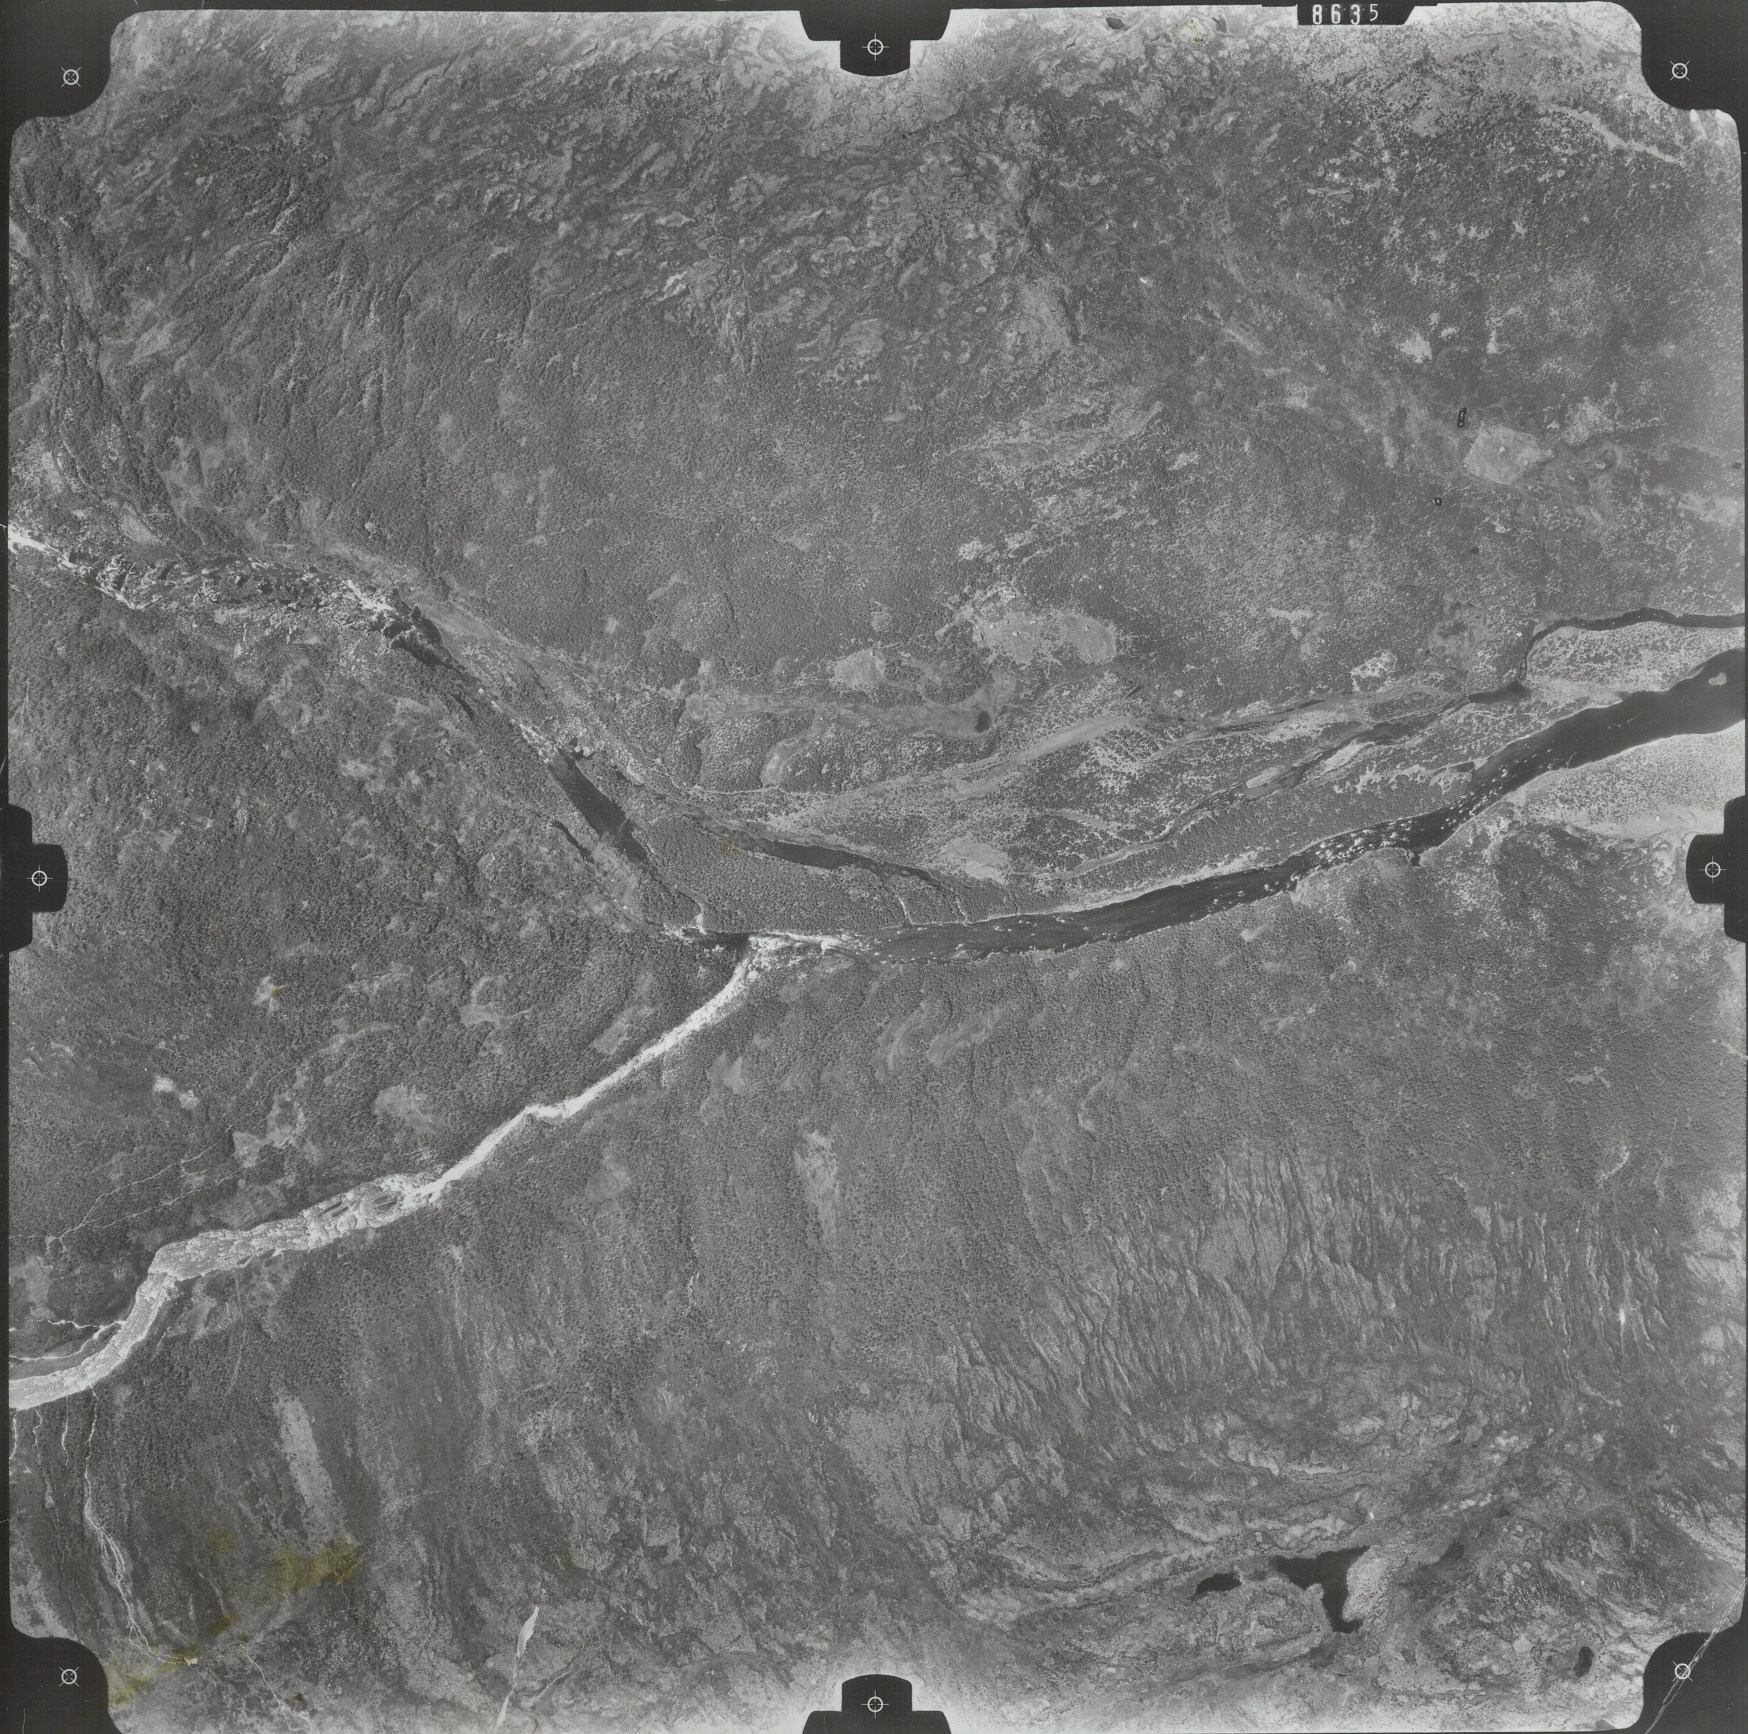

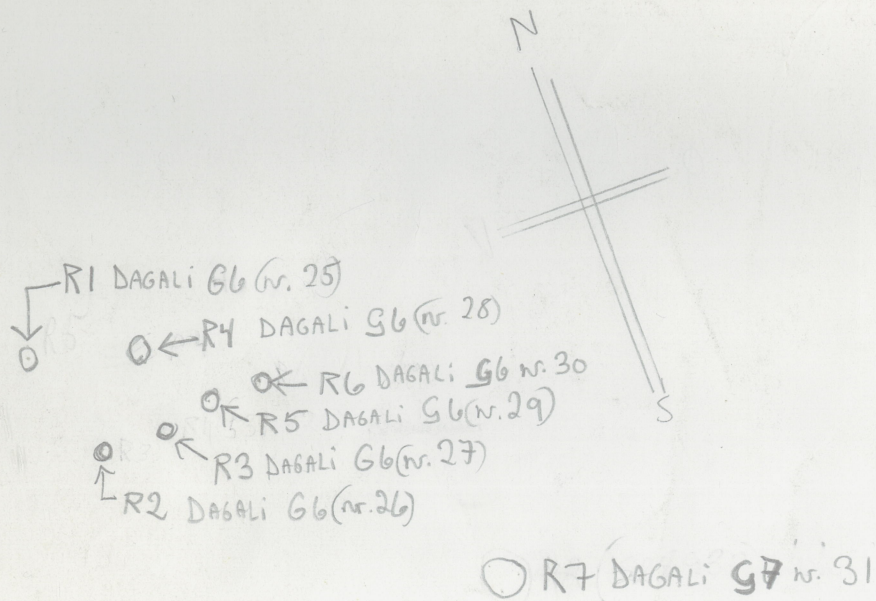

○ Er trykt på Dagali 67 som Jommene


15161  
NASA 973



E9

4318

8636

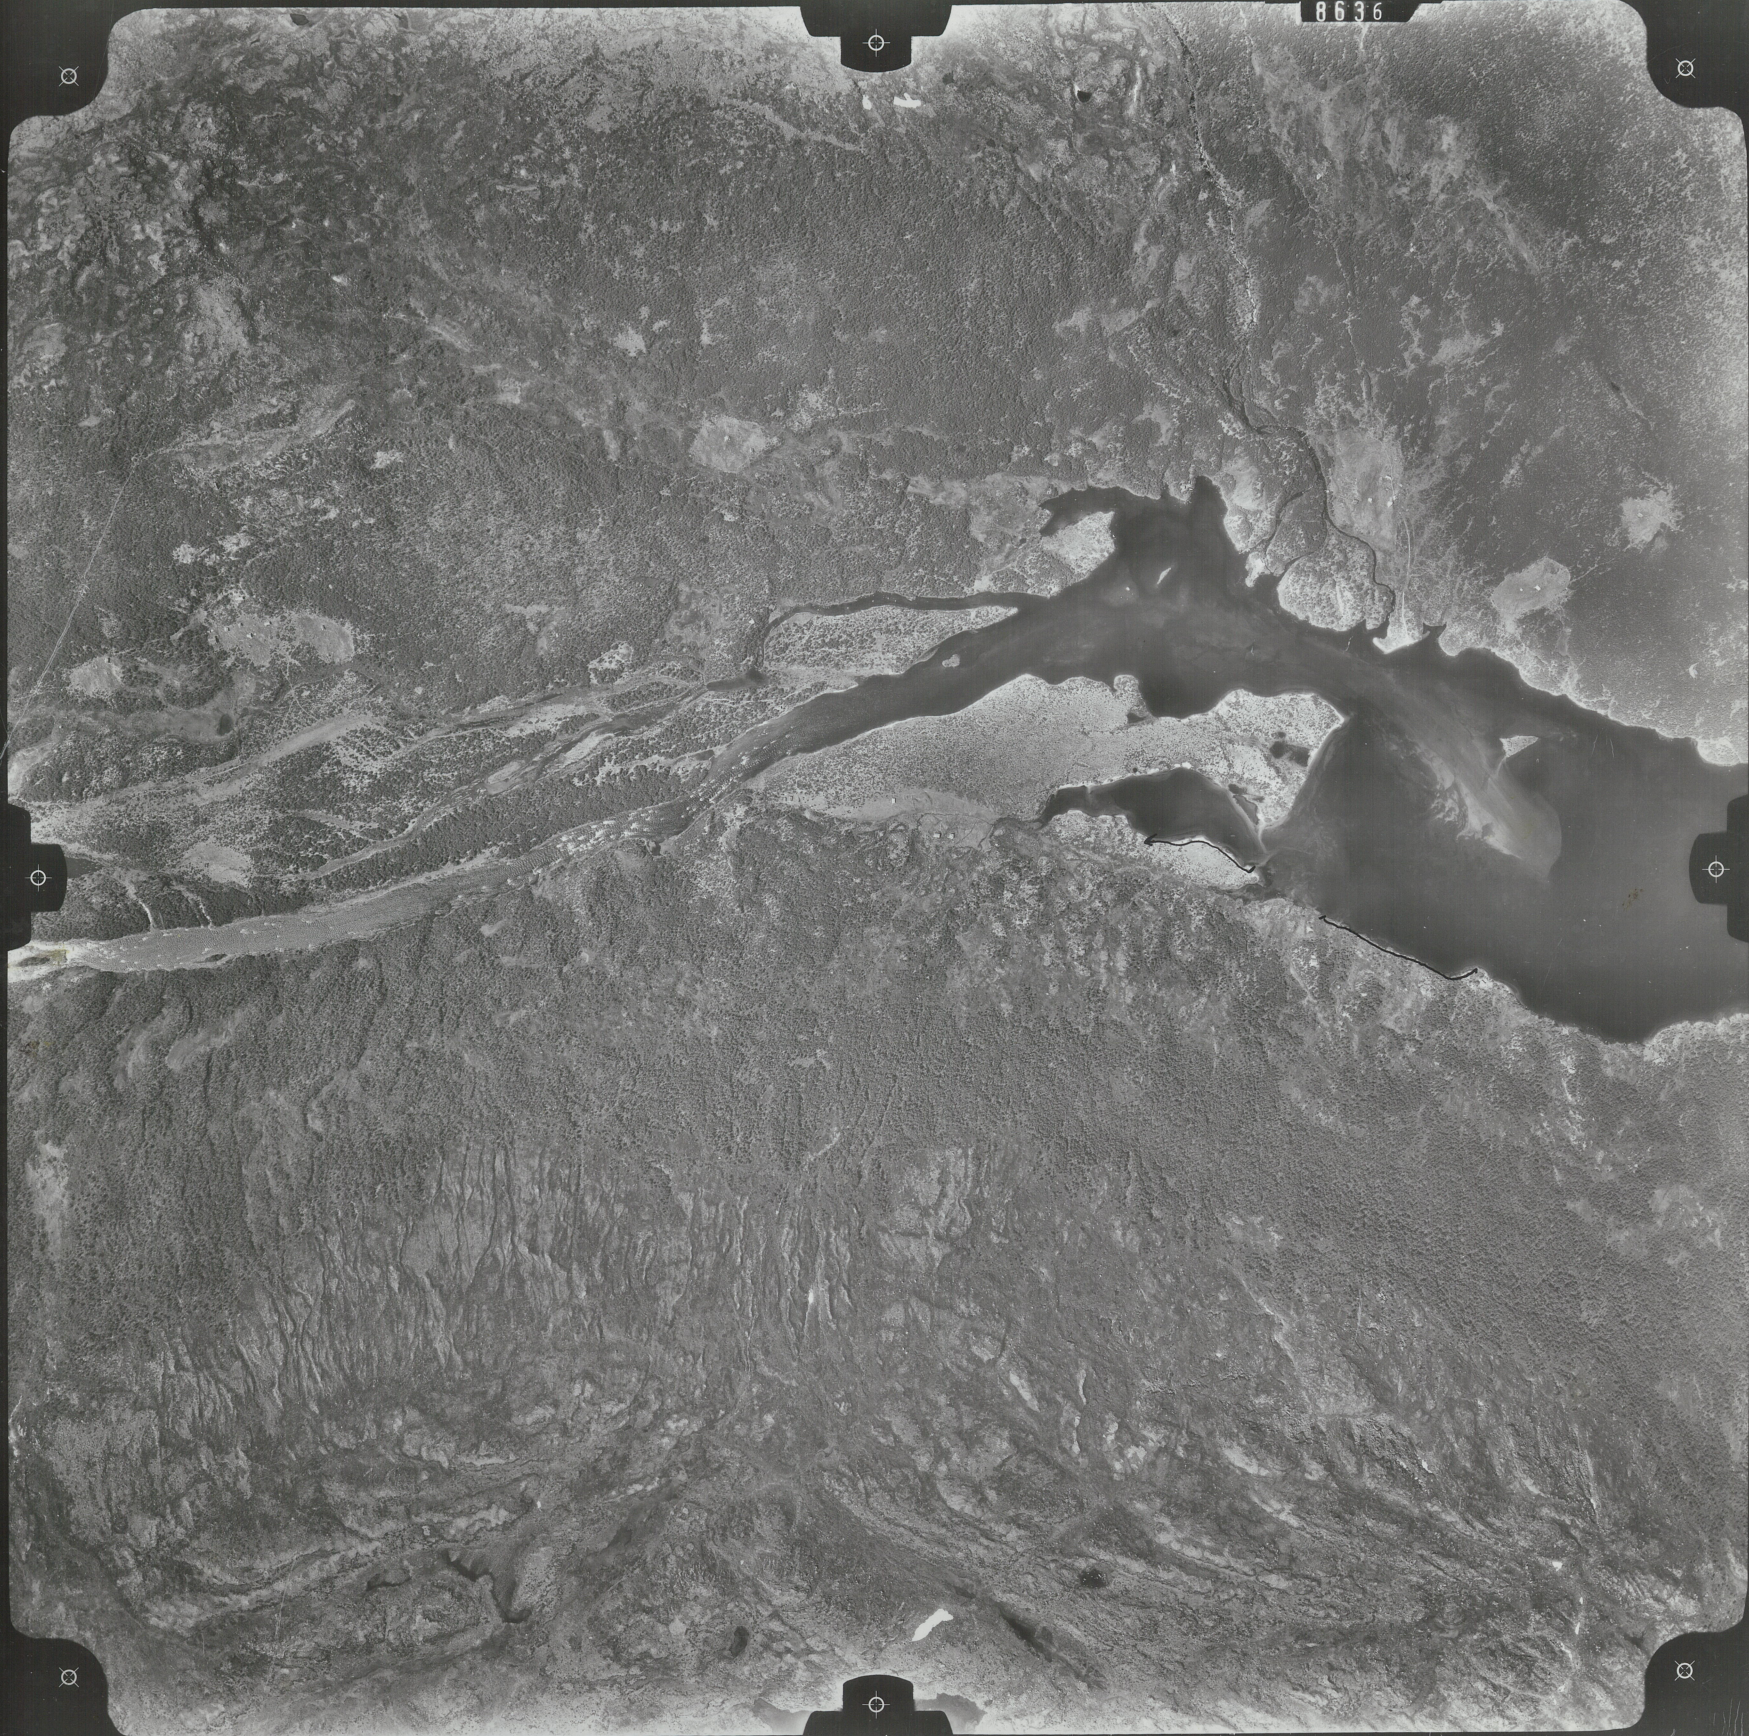

FJELLANGER  
WIDERØE A.S  
TILLATT OFFENTLIGGJORT  
AV FORSVARSTABEN

Flybildet er orientert NNV - 880

UNIVERSITETETS OLDSAKSAMLING  
FREDERIKSGATE 2 - OSLO

(KOKSTEINANGREISING)  
R4 DAGALI H7 (nr. 32)  
R2 DAGALI-H6  
R1 DAGALI-H6  
R3 DAGALI H6.


UNIVERSITY  
75161



E10

4318

8637

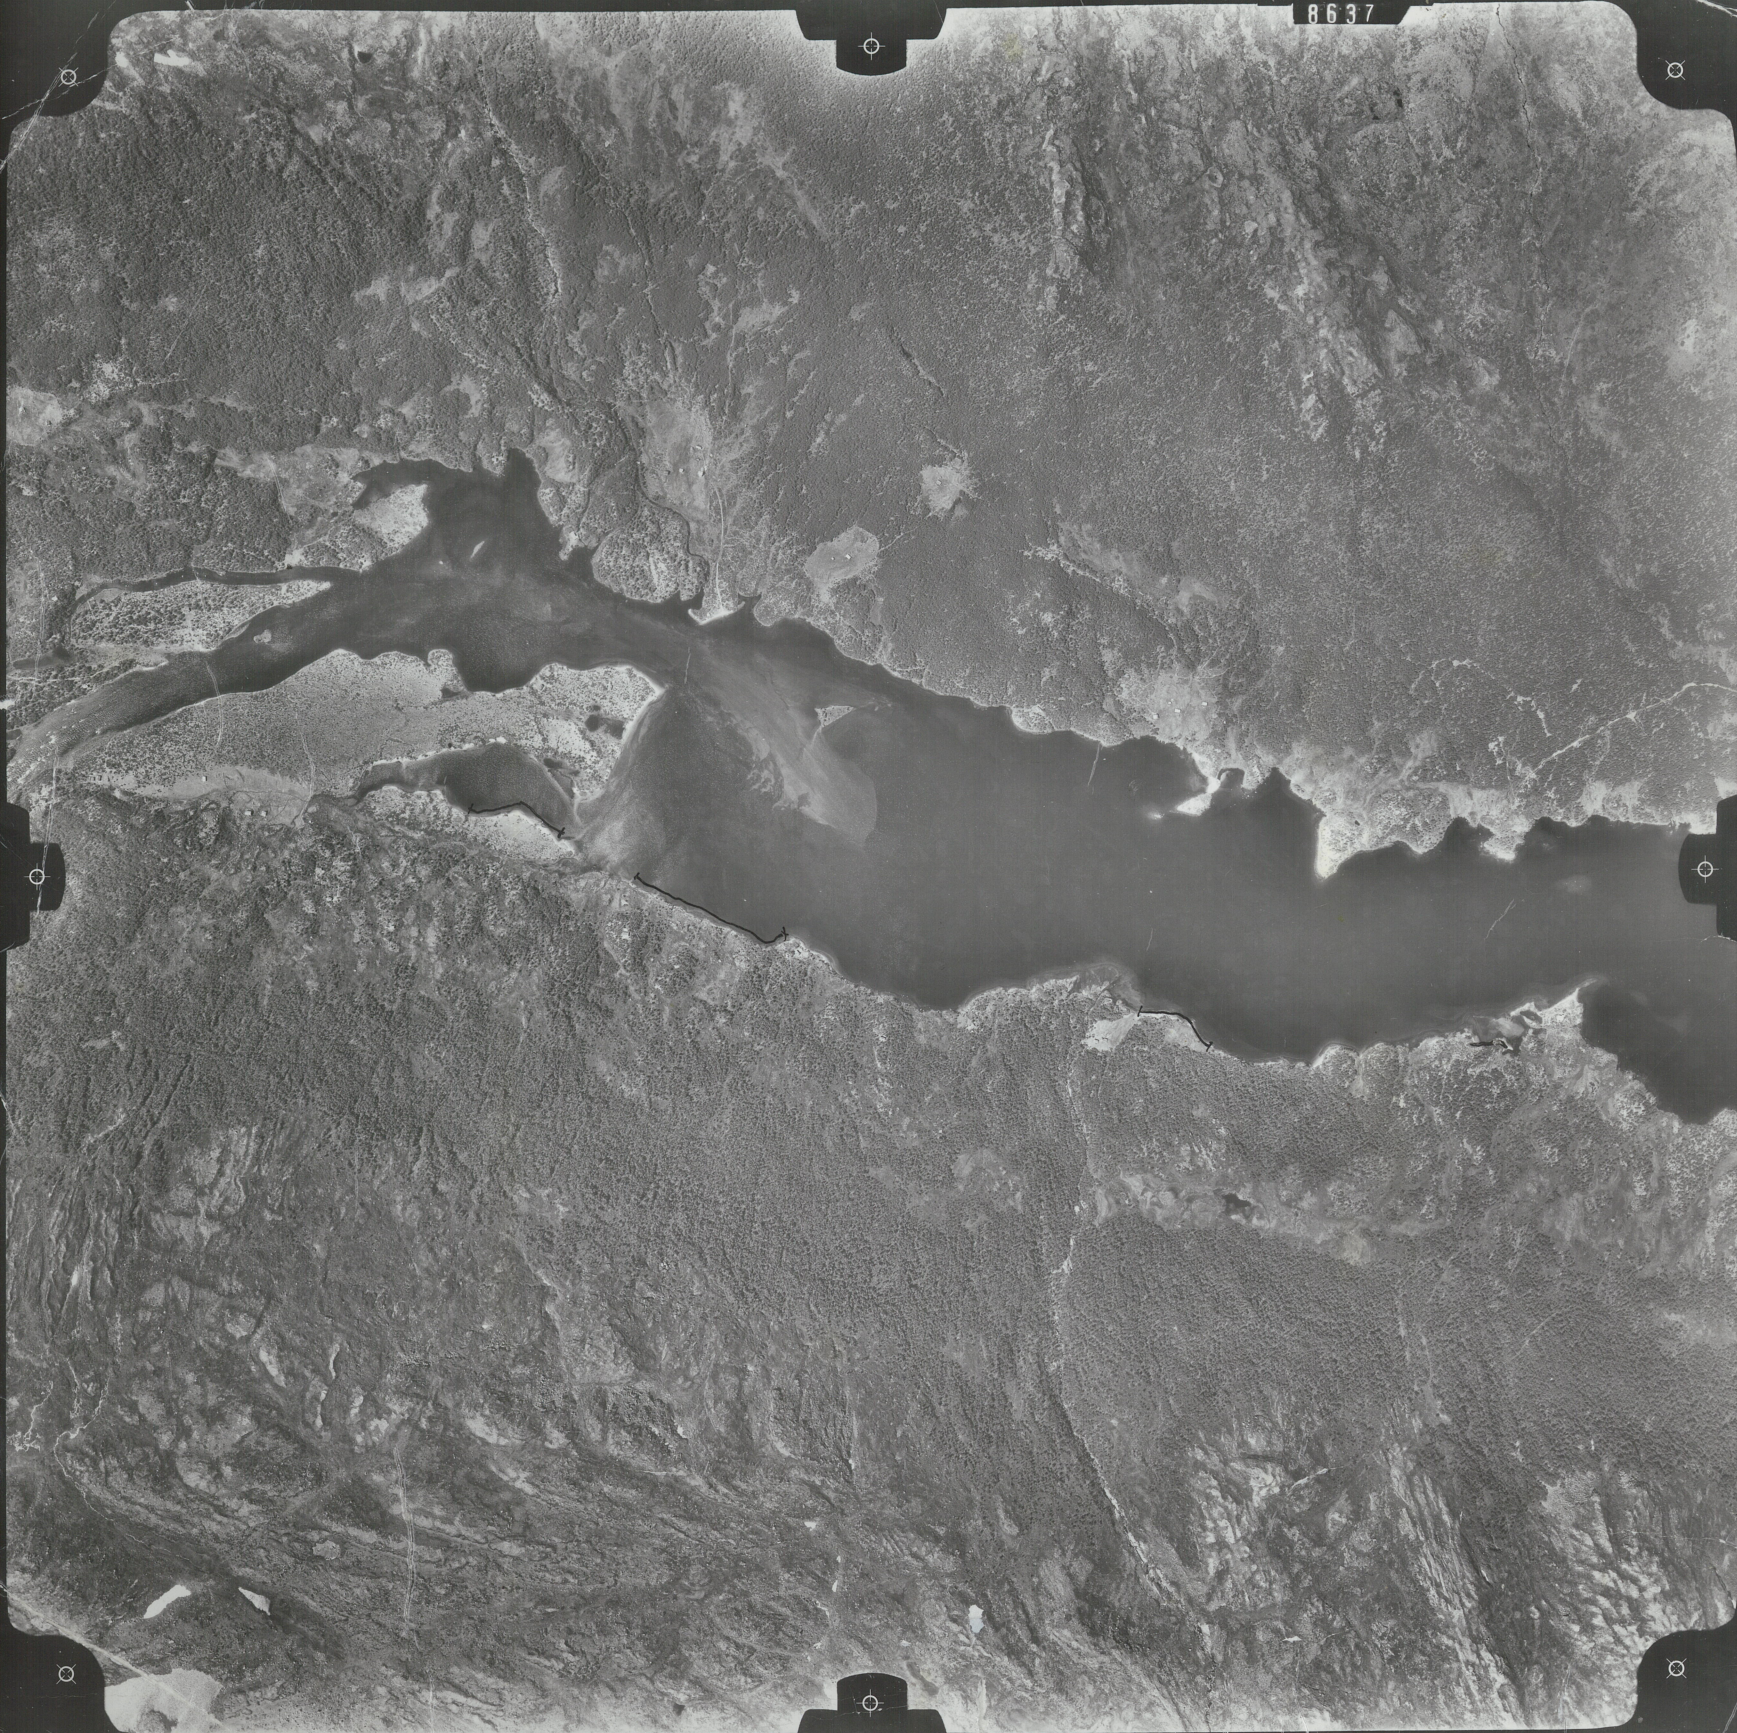

FJELLANGER  
WIDERØE AS  
TILLATT OFFENTLIGGJORT  
AV FORSVARSSTABEN

UNIVERSITETETS OLDSAKSAMLING  
FREDERIKSGATE 2 - OSLO

OR11 DAGALI H6 nr. 24

OR8 DAGALI H6 nr. 21

OR5 DAGALI H6 nr. 18

OR10 DAGALI H6 nr. 23

OR9 DAGALI H6 nr. 22

R7 DAGALI H6 nr. 20

R6 DAGALI H6 nr. 19

OR4 DAGALI H6 nr. 17

R15 DAGALI H6 nr. 34

← KONSTEINAVGA

R14 DAGALI H6 nr. 33

OR16 DAGALI H7 nr. 32

OR3 DAGALI H6 nr. 16

(uten reg. nr.)  
KONSTEINAVGA

OR17 DAGALI H6 nr. 36

Konsteinavgrensning

OR2 DAGALI H6 nr. 39

OR12 DAGALI H6 nr. 38

OR13 DAGALI H6 nr. 37

OR1 DAGALI H6 nr. 40


APG 473  
/5161



E11

4318

8638

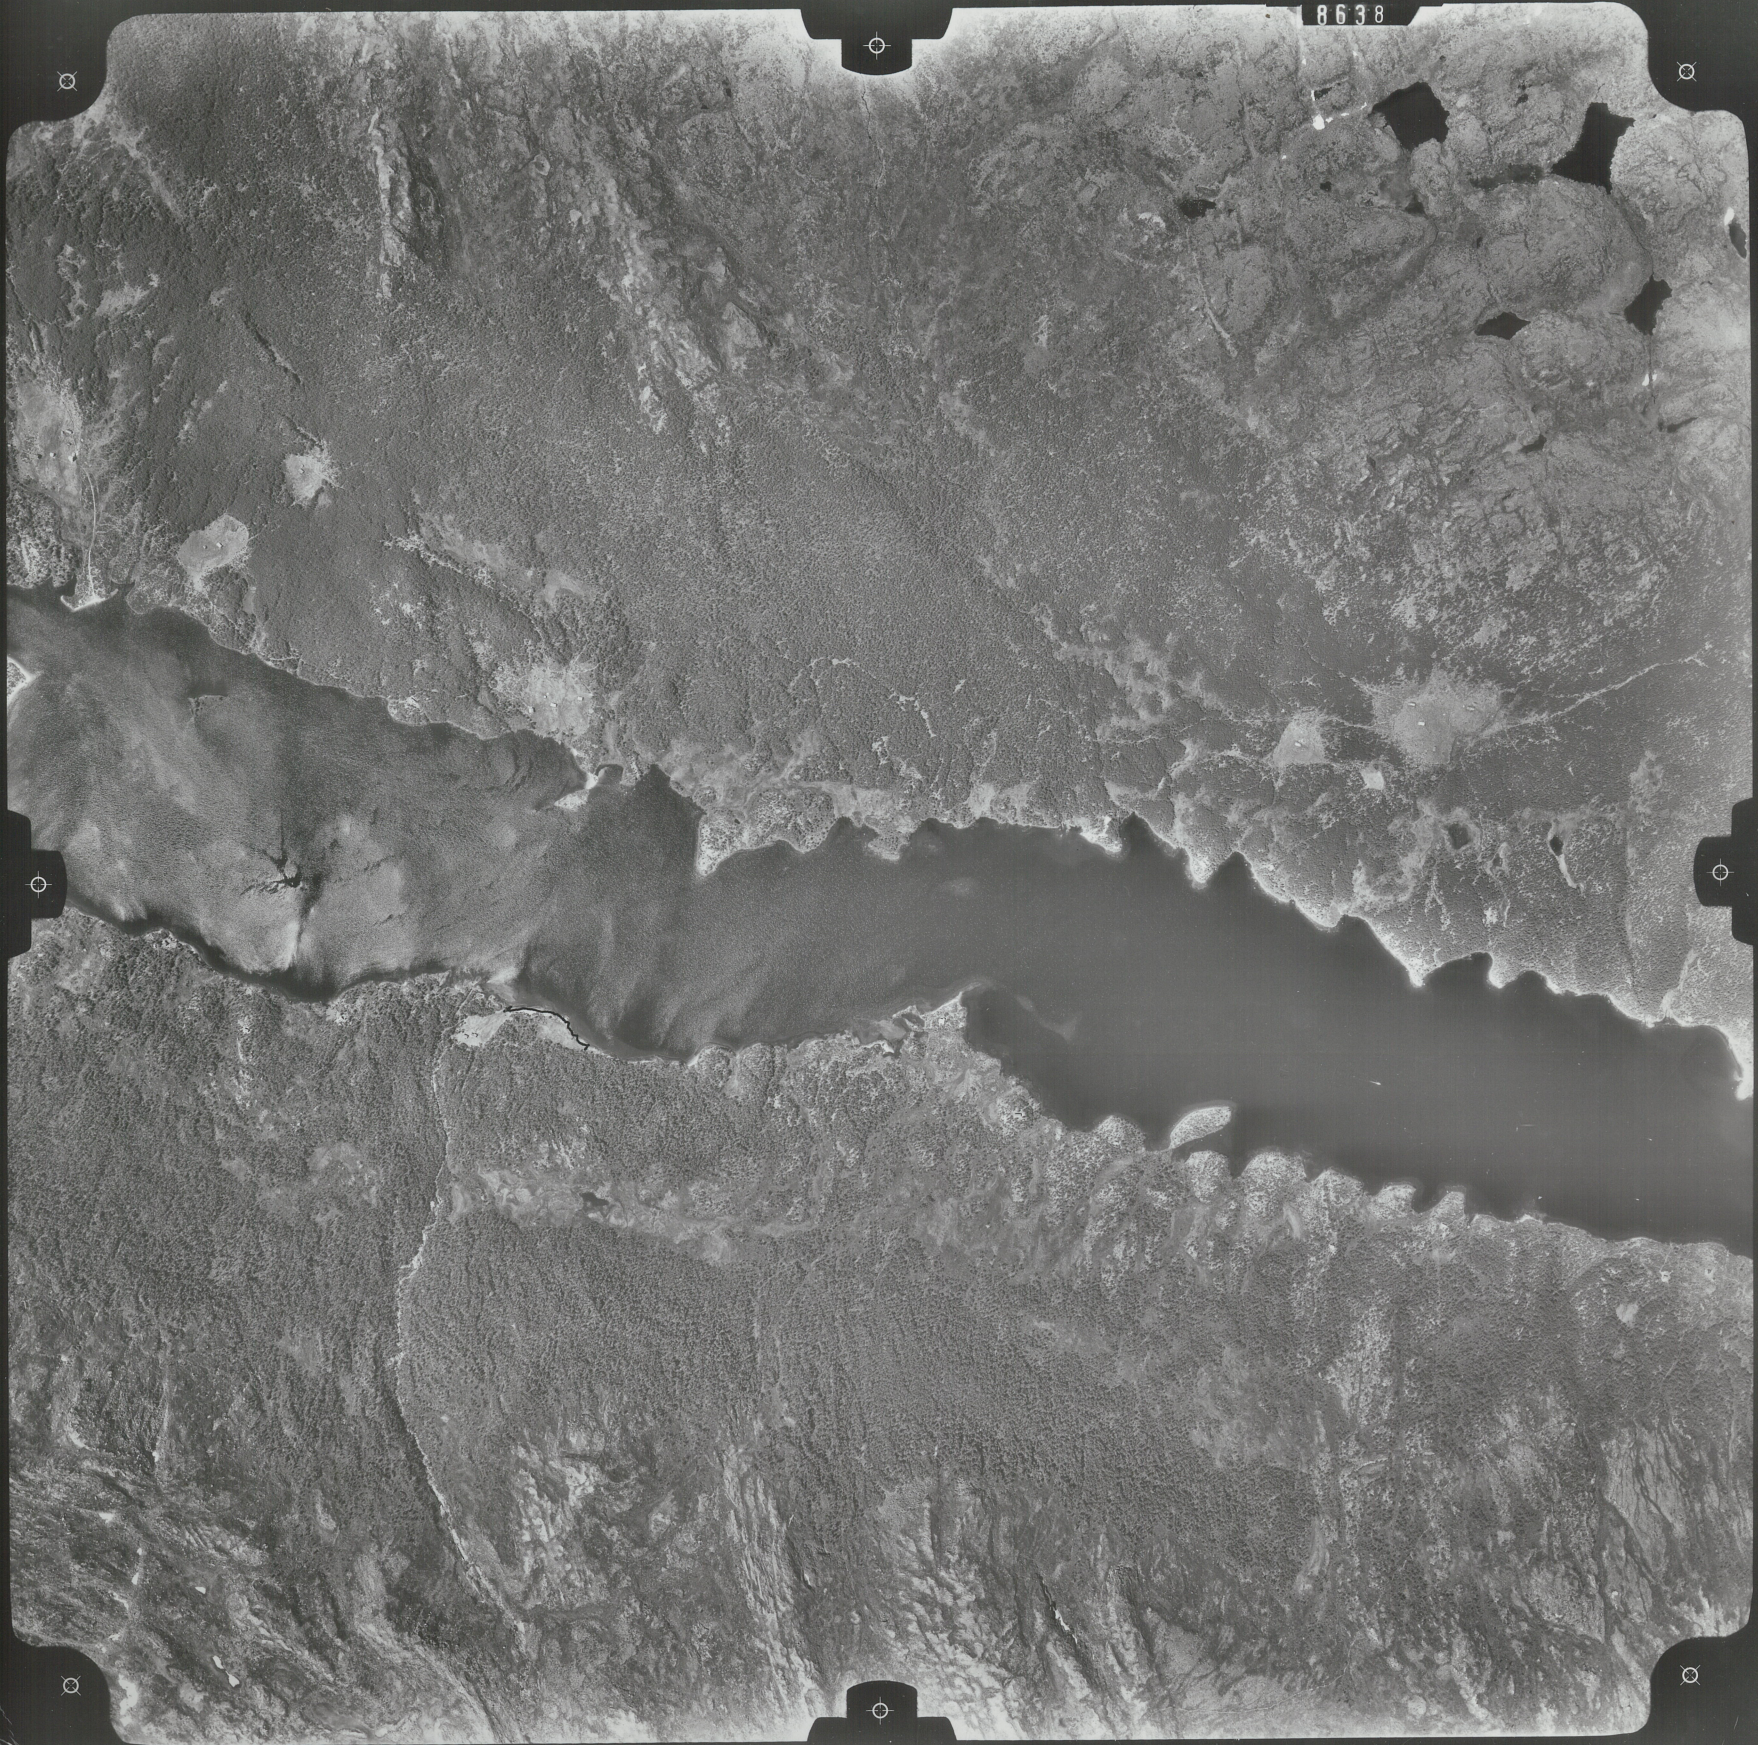

FJELLANGER  
WIDERØE AS

TILLATT OFFENTLIGGJORT

AV FORSVARSSTABEN

UNIVERSITETETS OLDSAKSAMLING  
FREDERIKSGATE 2 - OSLO

~~○ (Roksteingrensing)  
R1 DAGALI Hb. (37)  
R2 Dagali Hb (38)~~

Malertsk 1:1600




UN9 478  
75161



E12

4318

8639

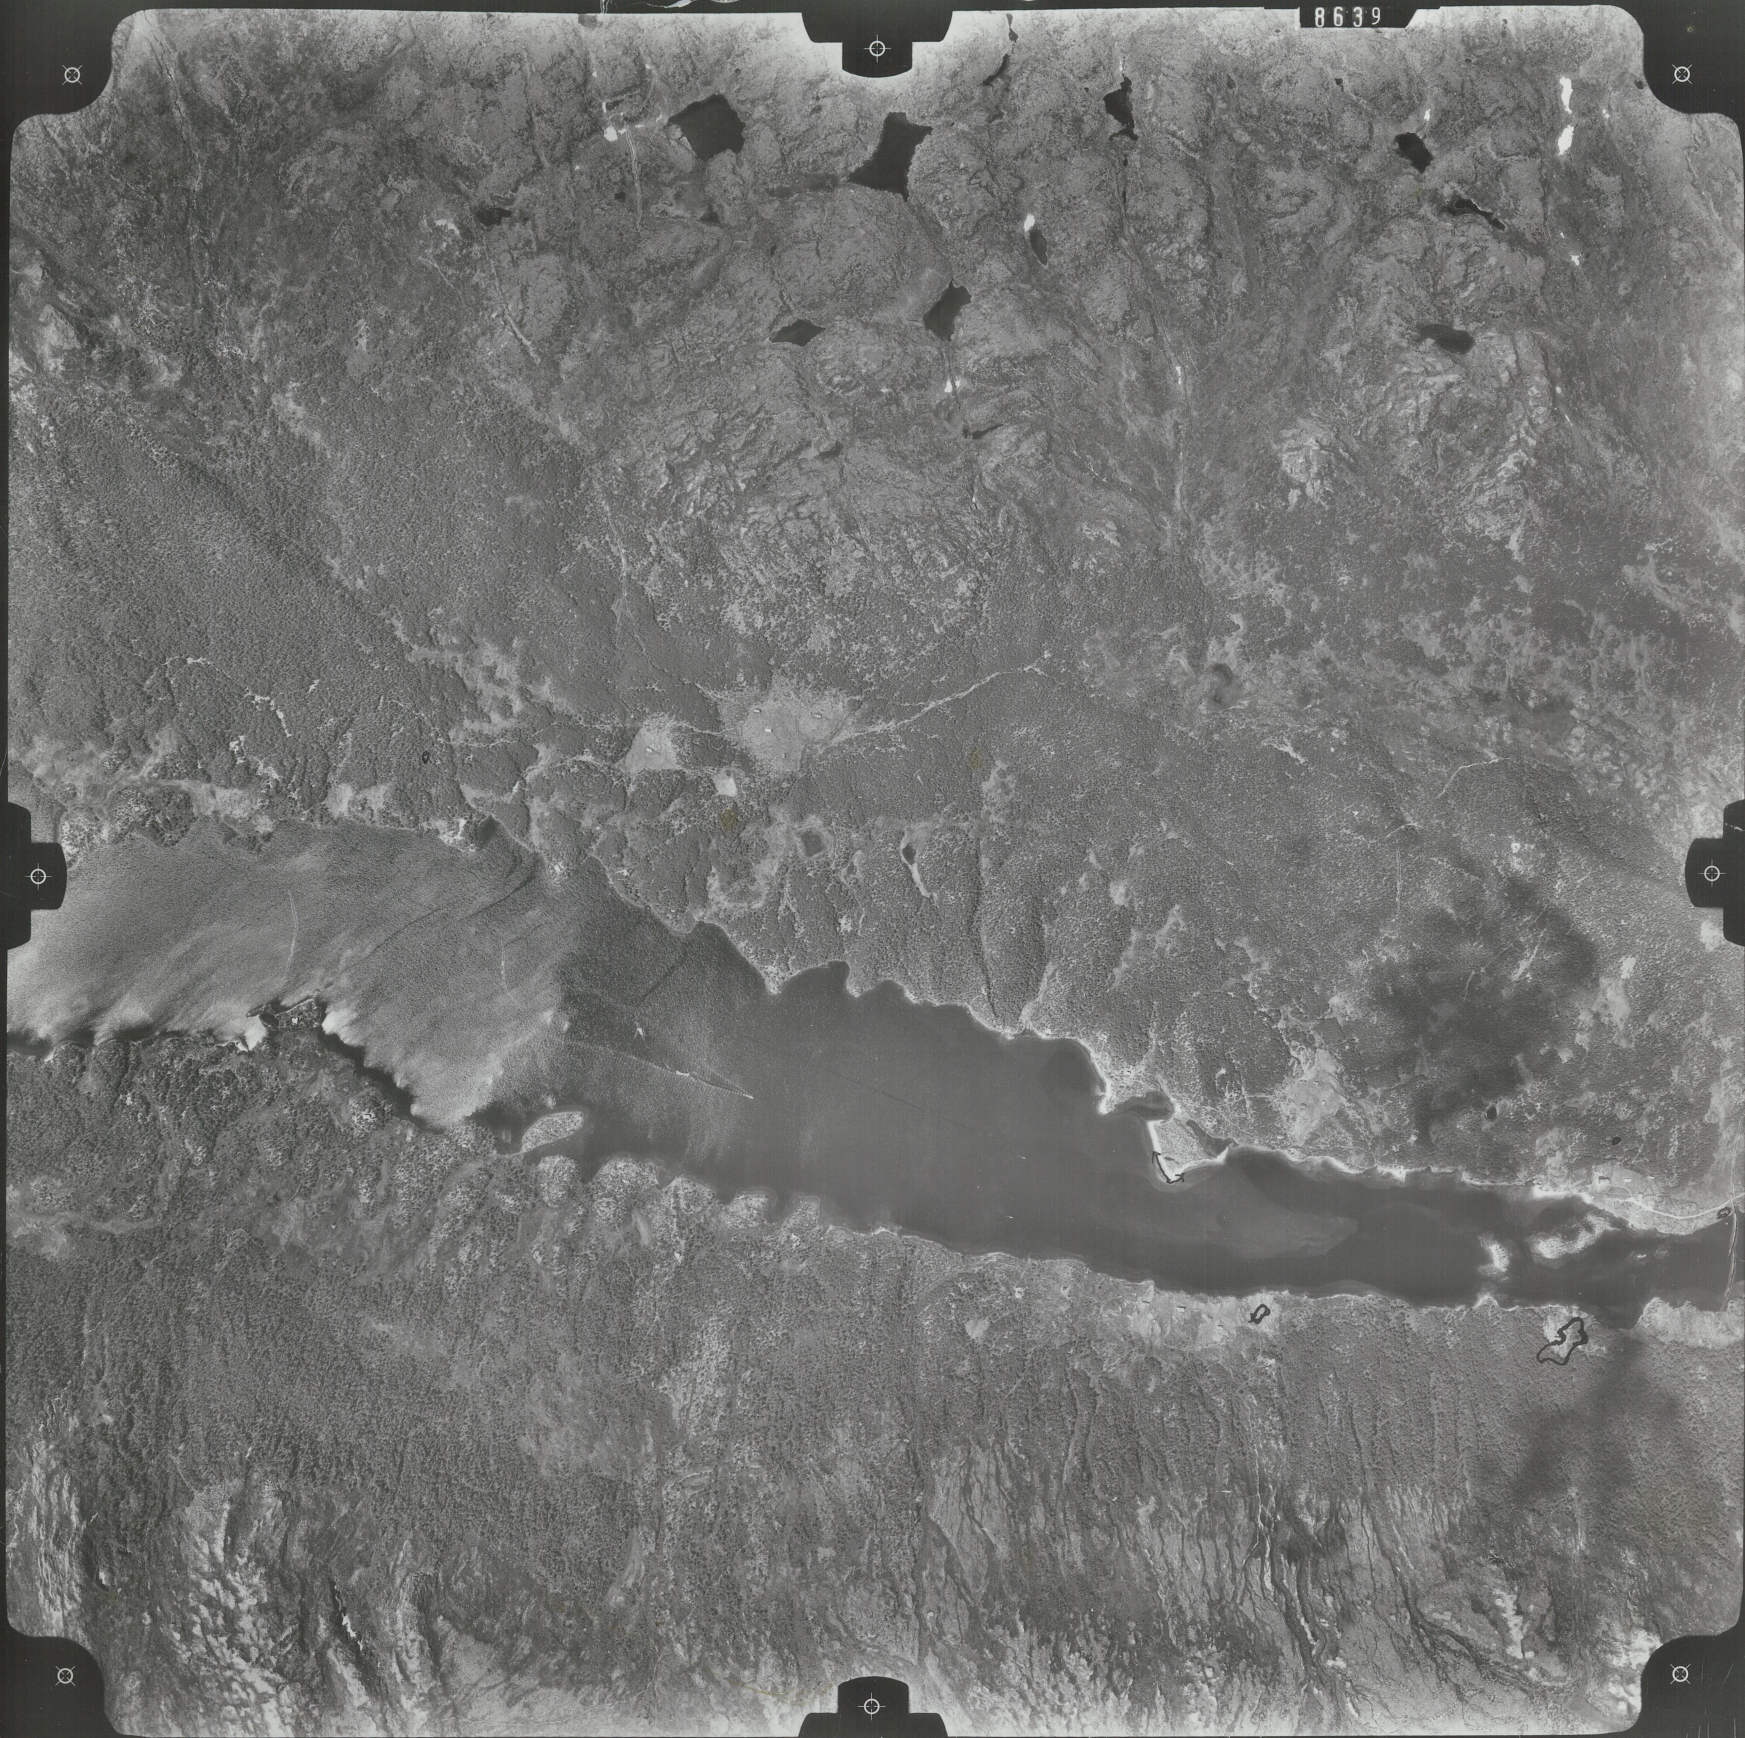

Ad b-siffret lokalisering chyr. Skurdalen 1515 I

OR13 DAGALI H6 nr. 13  
OR12 DAGALI H6 nr. 12

OR14 DAGALI H6 nr. 14

OR15 DAGALI H6 nr. 15

OR8 DAGALI H6 nr. 8 XOR11 DAGALI H6 nr. 11  
OR7 DAGALI H6 nr. 7  
OR10 DAGALI H6 nr. 10

OR4 DAGALI H6 nr. 4  
OR3 DAGALI H6 nr. 3

OR6 DAGALI H6 nr. 6  
OR9 DAGALI H6 nr. 9  
OR5 DAGALI H6 nr. 5

OR1 DAGALI H6 nr. 1  
OR2 DAGALI H6 nr. 2

OR16 ?  
(Se R8 E134318)

OR18 DAGALI H6 nr. 42

OR17 DAGALI H6 nr. 41


UAG 473  
75161



E 13

4318

8640

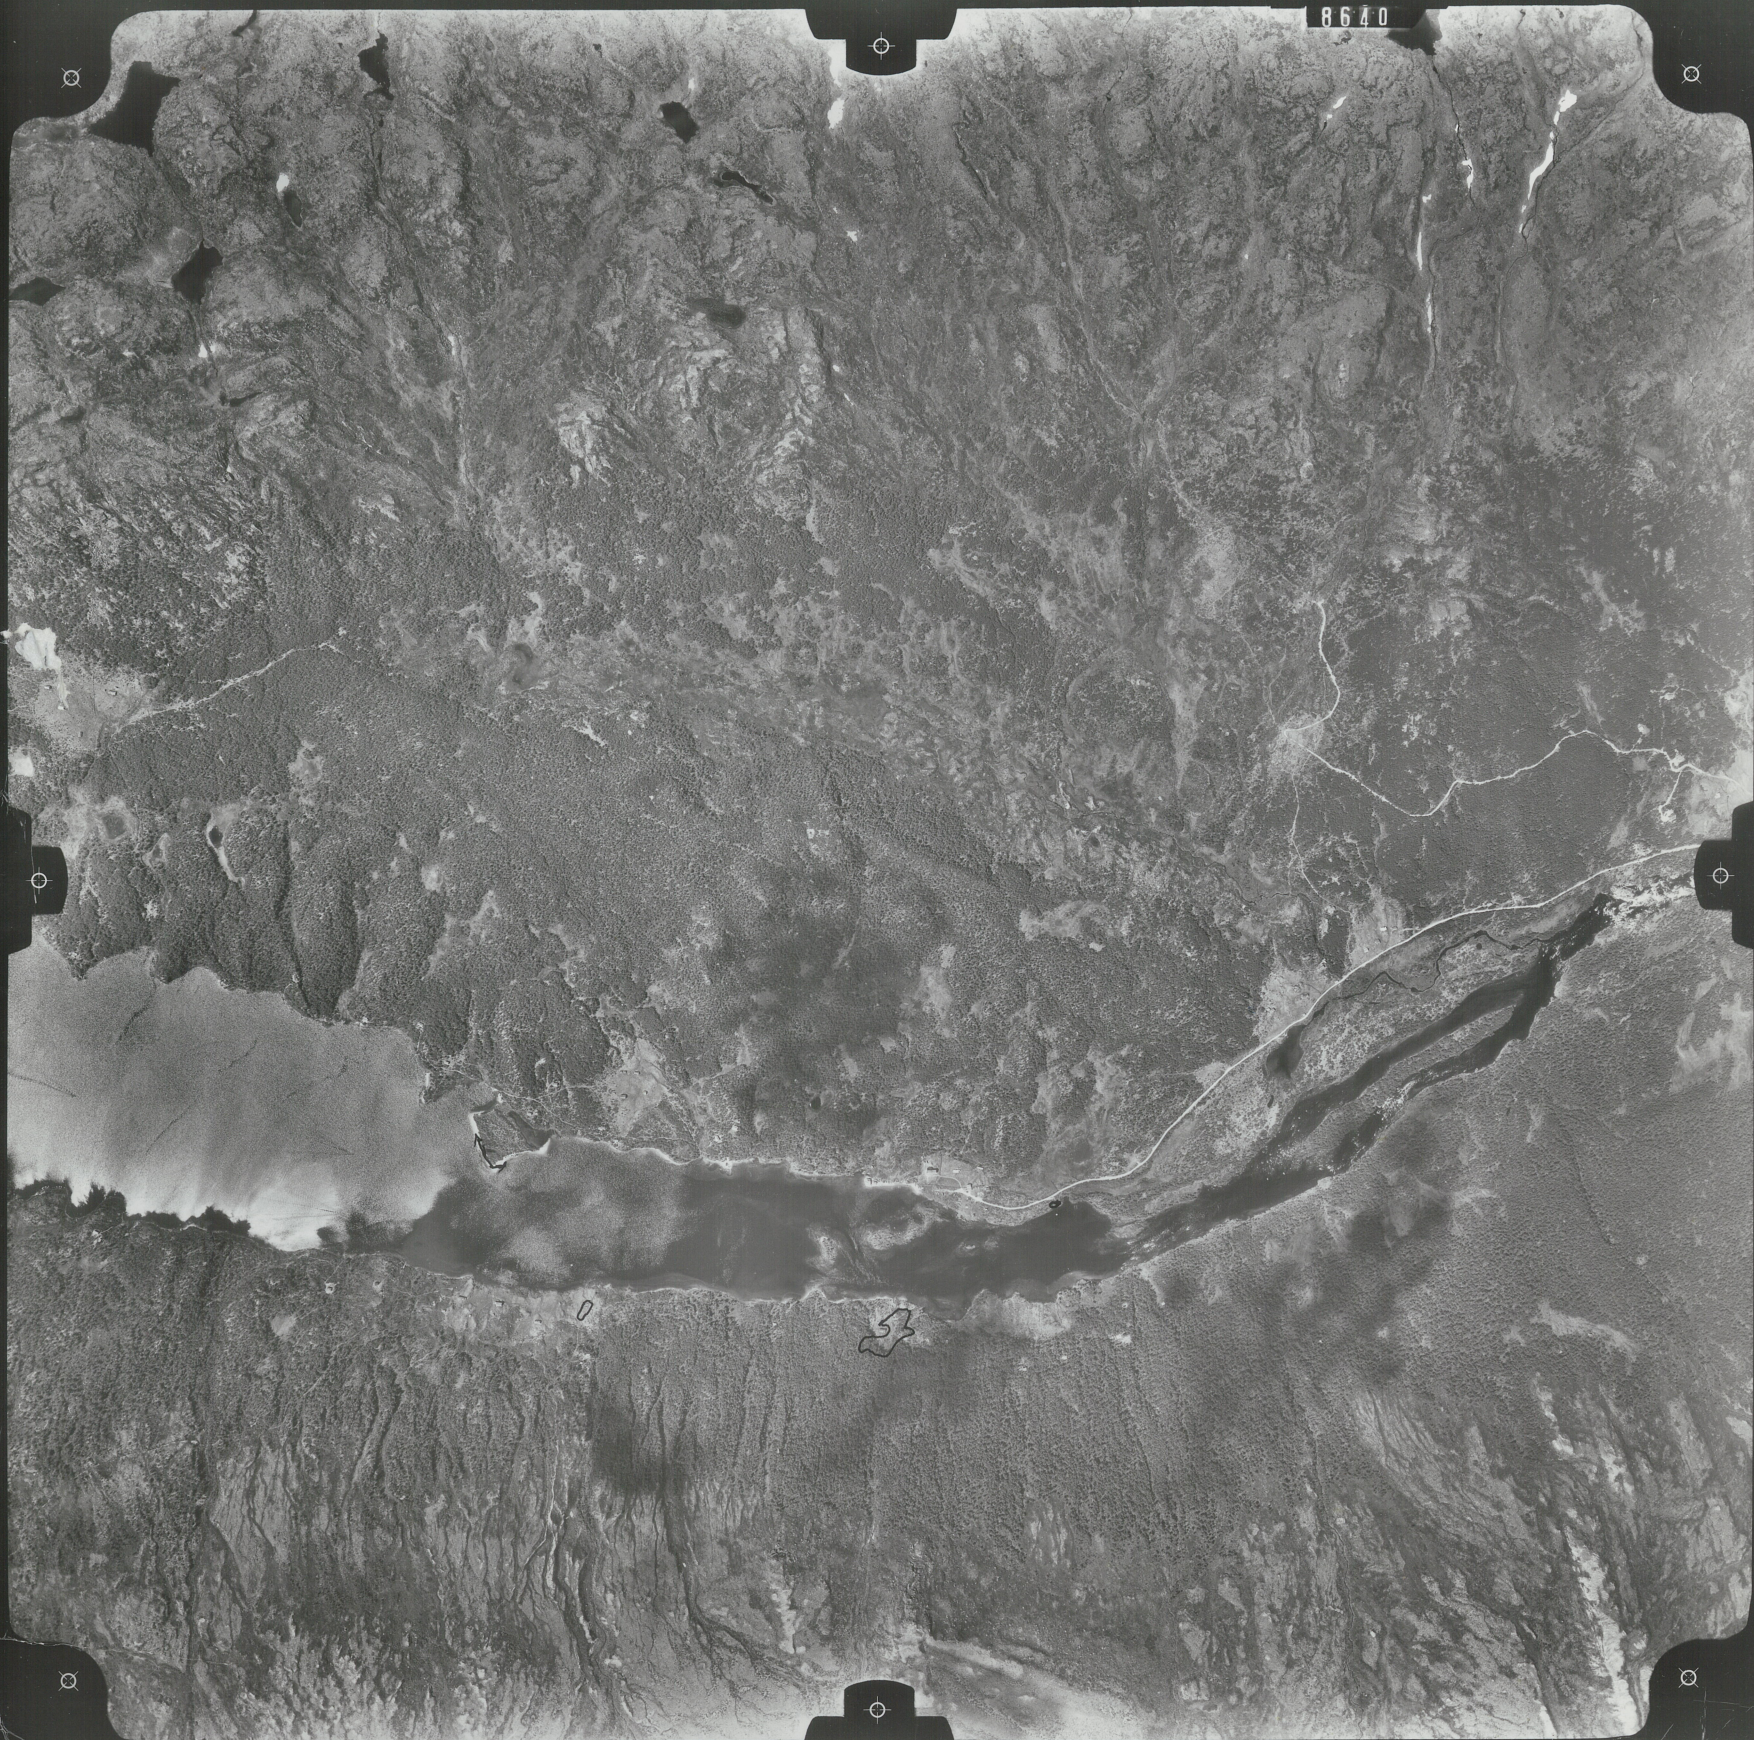

FJELLANGER  
WIDERØE A/S

TILLATT OFFENTLIGGJORT

AV FORSVARSSTABEN

UNIVERSITETETS OLDSAKSAMLING

FREDERIKSGATE 2 - OSLO

OR5 DAGALI H6 nr. 8  
OR4 DAGALI H6 nr. 7

OR3 DAGALI H6 nr. 4

✓ OR6 DAGALI H6 nr. 9

OR8 DAGALI H6 nr. 42

OR7 DAGALI H6 nr. 41

OR8  
DAGALI H6 nr.

Dagali H6