

Innberetning om befaring på Tandberg, gnr. 38 brnr.

Noderhov, Ringerike, Buskerud.

Eier: Karl August Mohn.

Den 5/6 1972 ble "borganlegget" på Tandberg besiktiget av Ch. Blindheim, K. Vibe-Müller, E.K. Hougen, grunneieren og undertegnede.

Det ligger en god del kvist i området, slik at det til dels er vanskelig å se konturene, men vi var enige om følgende:

Lengst SØ i feltet ligger en stor rundhaug, d. ca. 15 m. Den har en stor sjakt inn fra VSV. I direkte fortsettelse av sjakten går en lav men tydelig voll i en svak bue mot V. På N-siden av vollen er det en tydelig grøft. 3-4 m S for denne vollen ligger en kort voll, også med grøft på N-siden.

Rett N for haug 1 ligger en lav, vid haug, d.ca. 16 m. Den har fotgrøft, og ser urørt ut.

Rett NNV for denne ligger ett vollanlegg. En tilnærmet firkantet voll på ca. 8 x 10 m er omgitt av en dyp grøft, utenfor denne kommer ett ca. 2 m bredt "forterreng" og en ny voll, denne kan følges på N, Ø og S siden, men mangler i V. På N-siden er det en lav grøft utenfor denne vollen. Vi tok små prøvestikk i kanten av S-vollen, og i den vollen som går ut fra haug 1. I begge tilfelle var det synlig gammel torvstripe under påfylt sand. Karakteren av fyllmassen varierer noe. Det er enighet om at haug 1 og 2 er forhistoriske gravminner, 1 har senere skader. Blindheim og Hougen mener at vollanlegget er rester av en stor gravhaug, som i nyere tid er helt endret og ødelagt ved militære gravningsarbeider, og at krateret i haug 1, samt vollen i tilknytning til denne haugen, er resultatet av lignende arbeider.

Tandberg har vært sjefsgård, og det er klart at deler av Tandbergmoen har vært brukt som ekserserplass. Mohn opplyste at det skal ha ligget en norsk avdeling på Tandberg under kampene i Norderhov i 1710. Christensen mener at de firkantede vollanleggene ikke virker sannsynlige etter at ildvåpen


(forts.)


Tandberg, gnr. 38 brn. , Norderhov, Ringerike,  
Buskerud.

kom i bruk, en slik blindvinkler inn mot hjørnene, noe befestningsoffiserer har forsøkt å unngå siden 1600-tall. Det er enighet om at enten dette er skadete fortidsminner, eller et middelalderkastell, er det et meget viktig og interessant fortidsminne. Den videre behandling bør bli flyfotografering fra lav høyde, når kvisten er ryddet vekk og brent, eventuell kartlegging, kanskje ved hjelp av Ingeniørtroppene på Hvalsmoen, og en prøvegravning som tidligst kan skje i 1973. I mellomtiden bør det gjøres arkivstudier for om mulig å finne dokumenter om skansebygging på Tandberg, enten i forbindelse med trefningene i 1710, eller som øvelser ved eksersis på Tandbergmoen.

Anlegget ble 5/6 fotografert fra NØ av Christensen, men kvisthaugene gjorde konturene lite distinakte, så det bør nyfotograferes.

Oslo, 6. juni 1972

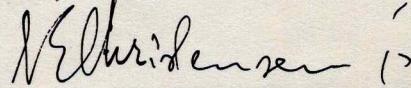  
Arne Emil Christensen jr.

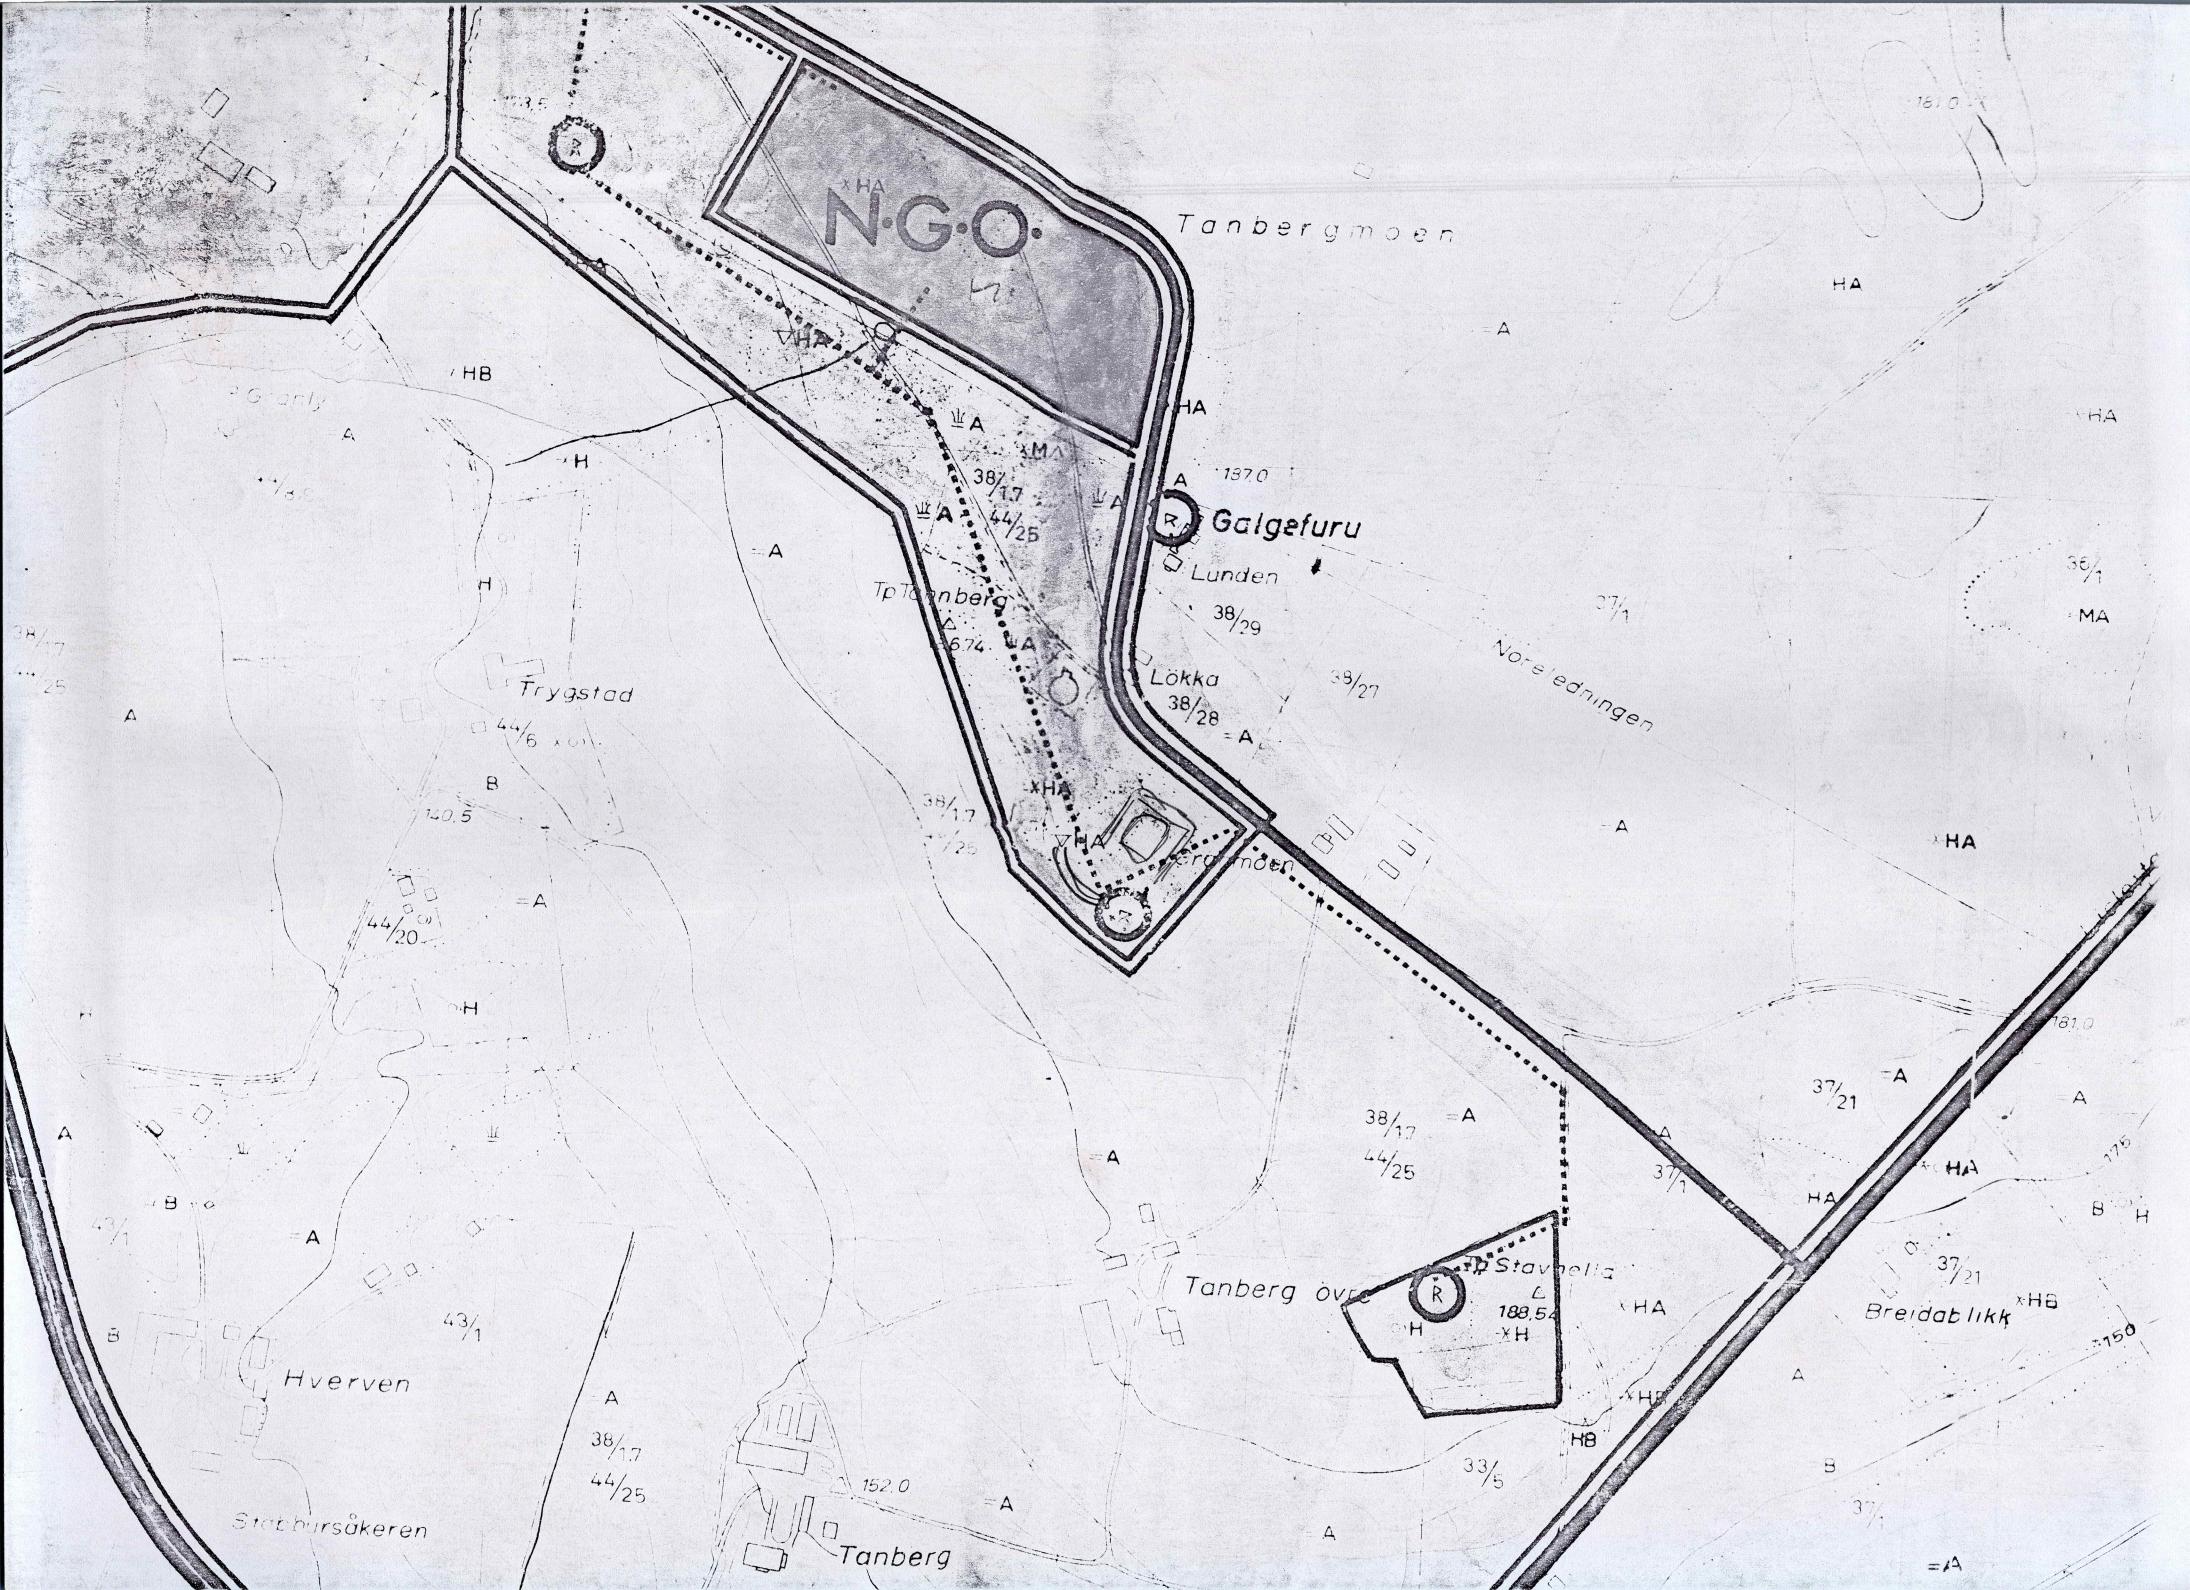

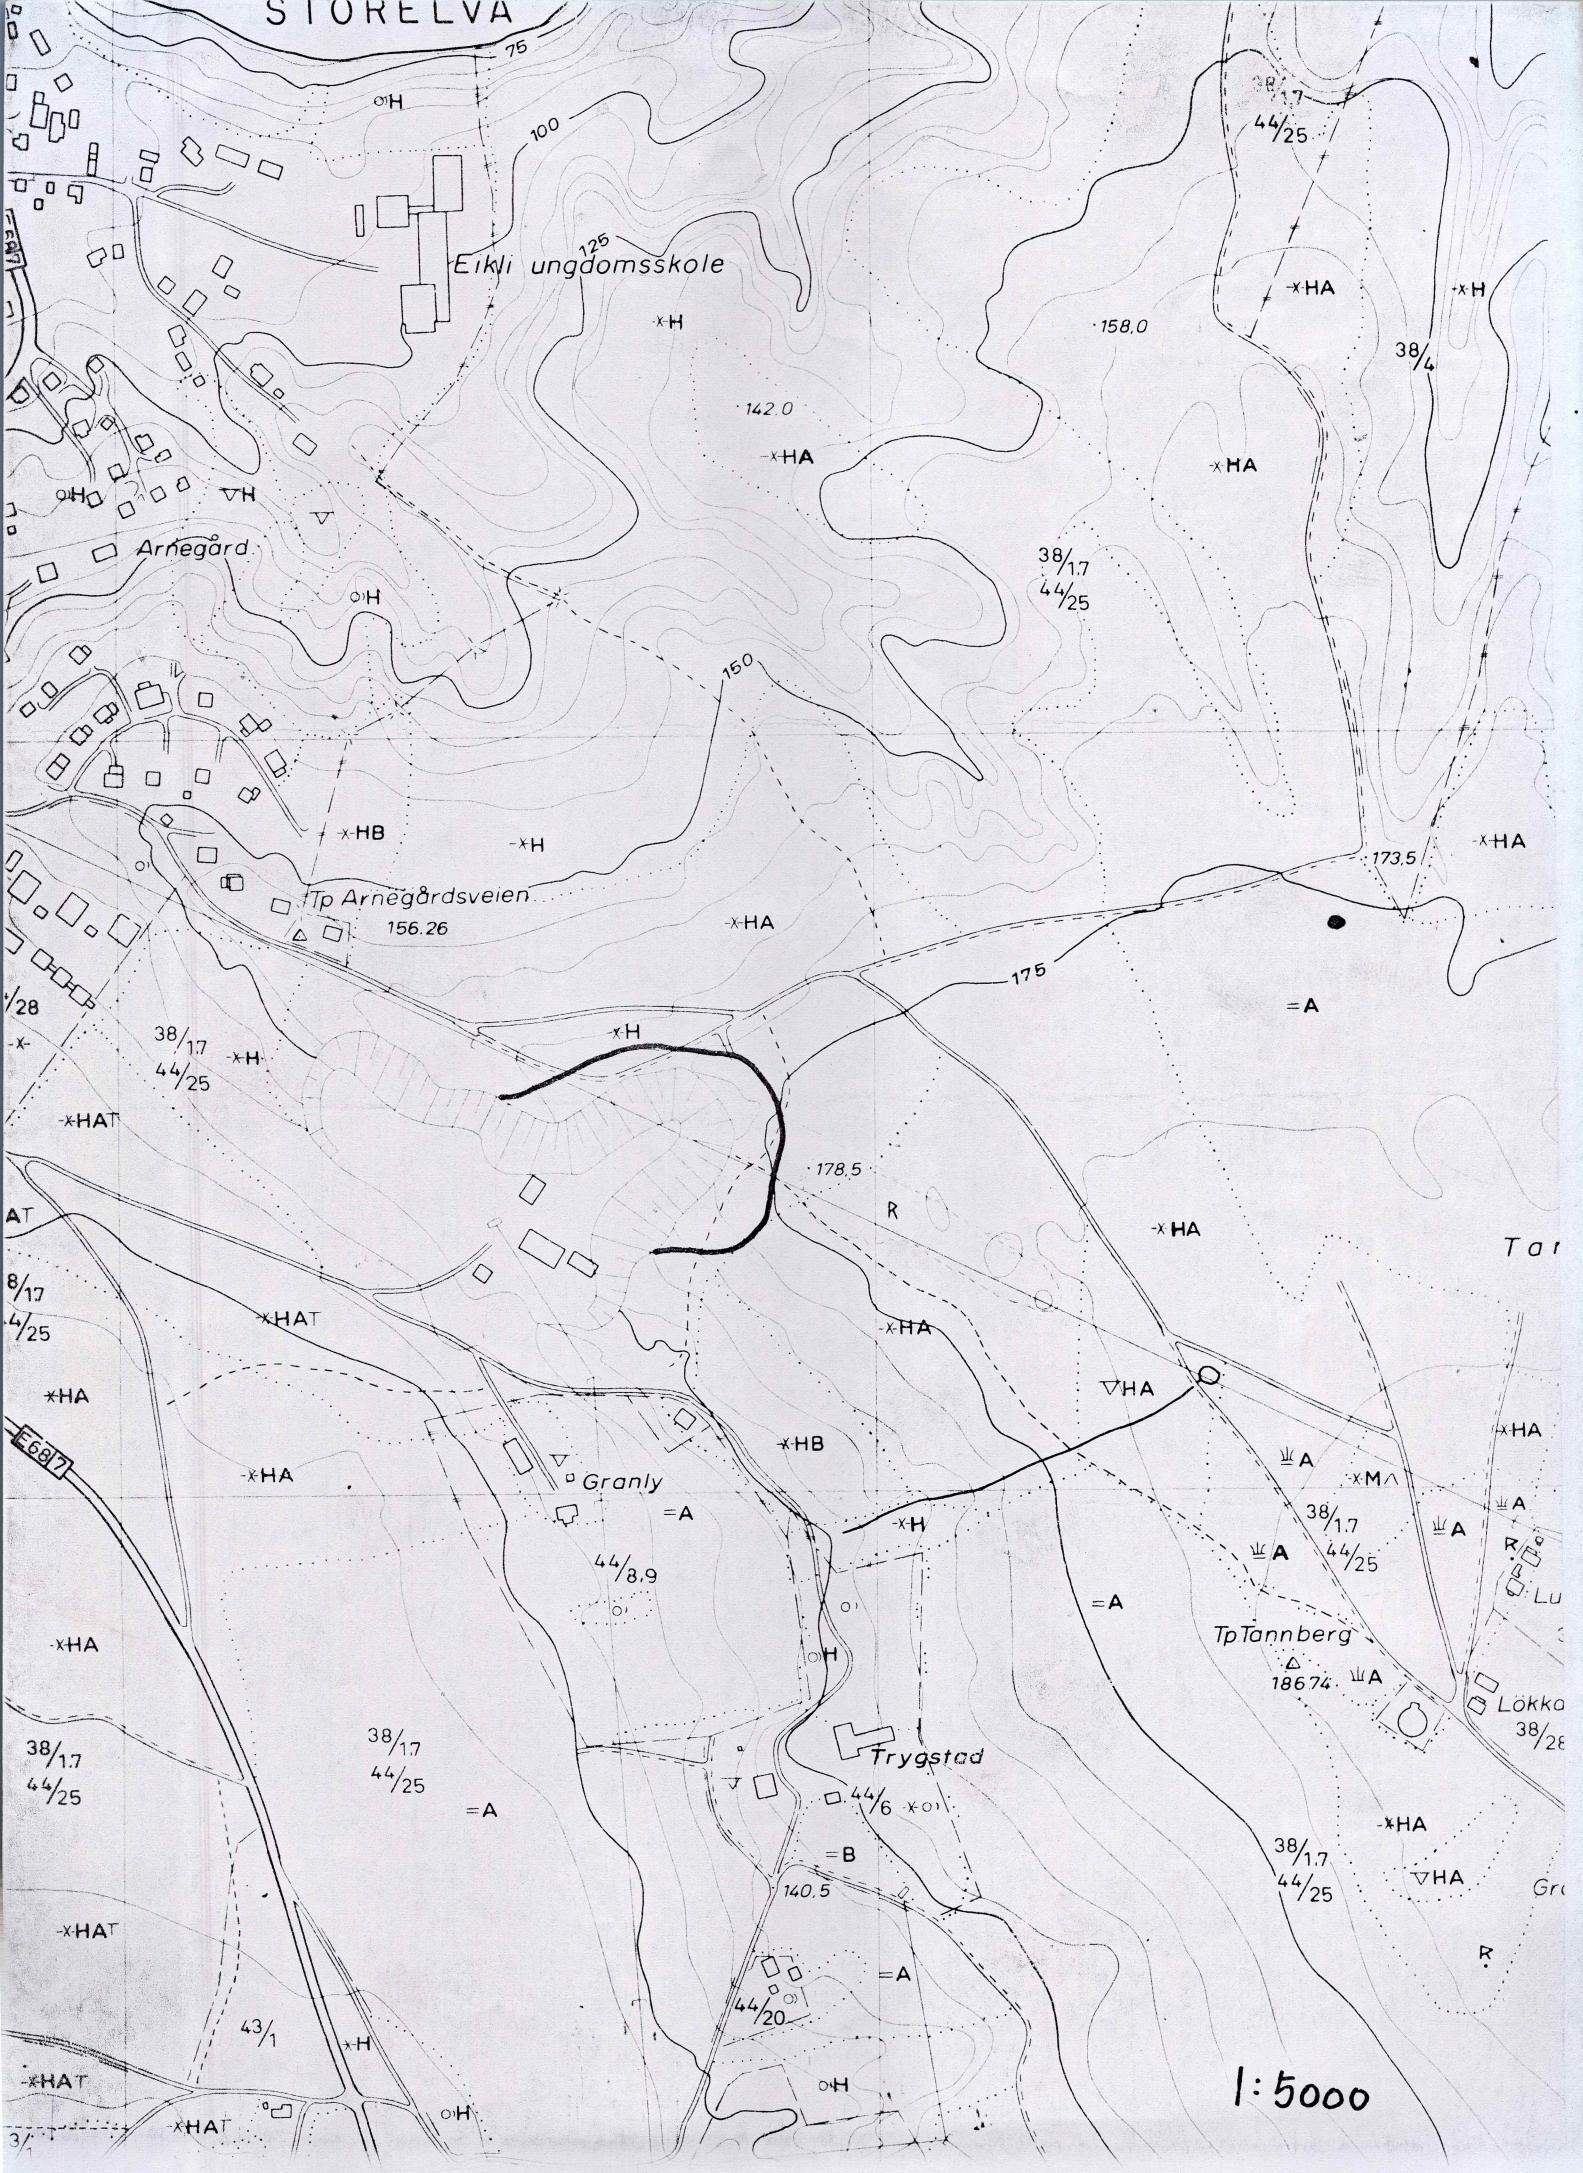




Foto NiBR

27/6



## I N N B E R E T N I N G

om arkeologisk undersøkelse på Tandberg,  
gnr. 38, bnr. Norderhov s. & pgd.,  
Ringerike kommune, Buskerud fylke  
i tidsrommet 18/6 - 22/6-1973,  
v/stud.mag.art. Einar Østmo.

-----

### Bakgrunn for undersøkelsen.

Se korrespondanse og befatingsrapport i Top.ark.  
Undersøkelsen ble iverksatt for om mulig å datere  
og nærmere bestemme det vollanlegg som er be-  
skrevet i konservator Christensens befatingsrapport  
av 6/6-1972.

### Opplegg og gjennomføring av undersøkelsen.

Det ble gravet en 1 m bred sjakt i retning ØV, hvor  
koordinatsystemet ble bestemt slik: X-aksen øker  
Ø-over i retning  $127^G$  (i forhold til magn. N), mens  
Y-aksen vinkelrett på X-aksen øker N-over.

Sjaktens S-kant ble kalt 100Y, og sjaktens Ø-ende ~~XIII~~  
100X. Sjakten ble lagt slik at vi fikk et snitt  
gjennom vollanlegget fra sentrum og utover gjennom  
Ø-siden av den indre, firkantede voll, grøften uten-  
for denne og den lave vollen utenfor denne igjen.  
Sjakten var 14 m lang. Kvadratmeter-rutene benevnes  
etter sine laveste koordinatverdier, d.v.s. SV.hjørne  
Sjakten omfattet følgelig 14 slike ruter. Funn i  
sjakten ble innmålt med cm-koordinater.

Alle nivellementer ble tatt med et nivellement på  
136 i forhold til toppen av grunnmuren på hoved-  
bygningen på Granmoen, gnr. 38, bnr. 27, som ligger  
ca. 150 m NØ for gravningsområdet.

Sjaktens S-profil (ØV) ble tegnet (tegning nr. 3),  
og vollanleggets overflateprofil ble nivellert for  
hver 50 cm i 100 X og i 85 Y (tegning nr. 4-5).  
Etter undersøkelsens avslutning ble sjakten fylt  
igjen.

Beskrivelse til profilen (tegning 3) før gravning.

Sjakten gjennomskjærer den ytre voll, som har en ~~xx~~ bredde av  $3\frac{1}{2}$  m (99,7 - 96,2 X) og hever seg 40 cm over det omkringliggende terreng. Innenfor følger en grøft (96,2 - 91,0 X) som er opp til 1,10 m dyp (93,9 X). Deretter følger den indre voll, fra 91,0 til 86,0 X. Denne er opp til 80 cm høy.

Jordlagsbeskrivelse.

Hele anlegget er dekket av gressstorf, hvis tykkelse varierer fra 5 cm oppå vollene til 30 cm i grøftens Ø-kant.

Utenfor ytre og innenfor indre voll hviler gressstorven på et svakt trekullholdig matjordlag (tegningens nr. 4), som fortsetter horisontalt inn under begge vollene, men er gjennomskåret av grøften. Dette lagets tykkelse varierer fra 20 - 40 cm, mest nær vollanleggets sentrum. Under matjordlaget kom steril sand og leire.

*Mellan*  
Utenom gressstorvlaget og matjordlaget ligger i begge vollene blandete jordmasser, åpenbart fyllmasser. Disse består av grå til gulbrun sand og noe humus. I den indre voll fantes flere steder (se tegninger 1, 2, 3) stolpehull og rester av stolper av ca. 5 cm tykkelse. De kunne følges tvers igjennom matjordlaget og 3 - 5 cm ned i den underliggende sterile aur og opptil 20 cm oppover i fyllmassene over matjordlaget. I alt 10 ble funnet, i en rekke på tvers av indre voll, jevnt fordelt fra 88,1 til 90,4 X.

Grøften skjærer som sagt gjennom matjordlaget og inn til 1,3 m under dette. Grøften var delvis fylt med fyllmasser, nedrast eller ifylt. Disses mektighet var størst på grøftens V-side, hvor de, under gressstorven, nådde en tykkelse av 80 cm (93 X). Under disse var grøftens bunn flat fra 93,0 til 94,0 X, med jevne skråninger på begge sider.

Funnenes forhold til jordlagene.

I og umiddelbart under gresstorven fantes glasskår og keramikk av nyere typer (tilbake til ca. 1800?). Rød, glassert keramikk fantes i overgangen mellom fyllmassene og det ellers funntomme matjordlag. Forøvrig henvises til den umiddelbart følgende funnliste.

Funnliste.

<u>Nr.</u>	<u>Beskrivelse</u>	<u>Rute</u>	<u>Cm-ko. innenfor ruten.</u>	<u>Lag</u>	<u>Niv.</u>
1	Div. glasskår, løst opps.	-	-	Gresstorven	-
2	2 stk. flintgods	97/100	50/55	Fyllmasser	148
3	Glasskår	86/100	29/10	Gresst./fyllm.	174
4	" flaskehals	92/100	25/70	u. gresstorv	219
5	stk. jern	89/100	0/20	Fyllmasser	154
6.	stk. jerntråd	99/100	0/70	matjord (4)	174
7	Kassert				
8	1 stk. flintgods	93/100	50/85	fyllmasser	275
9	1 " glassert keram.	89/100	34/20	bunn av fyllmas.	170
10	- " -	94/100	0/10	fyllmasser	292
11	1 stk. flintgods	94/100	0/25	"	292
12	"	91/100	80/20	"	242
13	"	92/100	8/55	"	254
14	"	92/100	50/20	"	265
15	"	94/100	25/20	"	304
16	"	92/100	50/52	"	273
17	"	93/100	40/40	"	315

Fotoliste.

<u>Film nr.</u>	<u>Eksp.nr.</u>	<u>Motiv</u>
1	1	Genrebilde mot V
	2	Stolpe, se tegn. 2 Bunninv. 223
	3	Profilen 100-99 X
	4	99-98 X
	5	98-97 X
	6	97-96 X
	7	96-95 X
	8	95-94 X
	9	94-93 X
	10	93-92 X
	11	92-91 X
	12	91-90 X
2	1	90-89 X
	2	89-88 X
	3	88-87 X
	4	87-86 X


Deltakere.


Stud.mag.art. Einar Østmo

Stud.philol. Inge Lindblom

Skoleelev Lars Aure.

Oslo, 2.august 1973.

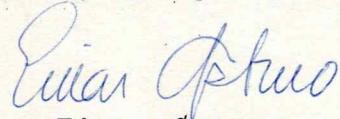  
Einar Østmo

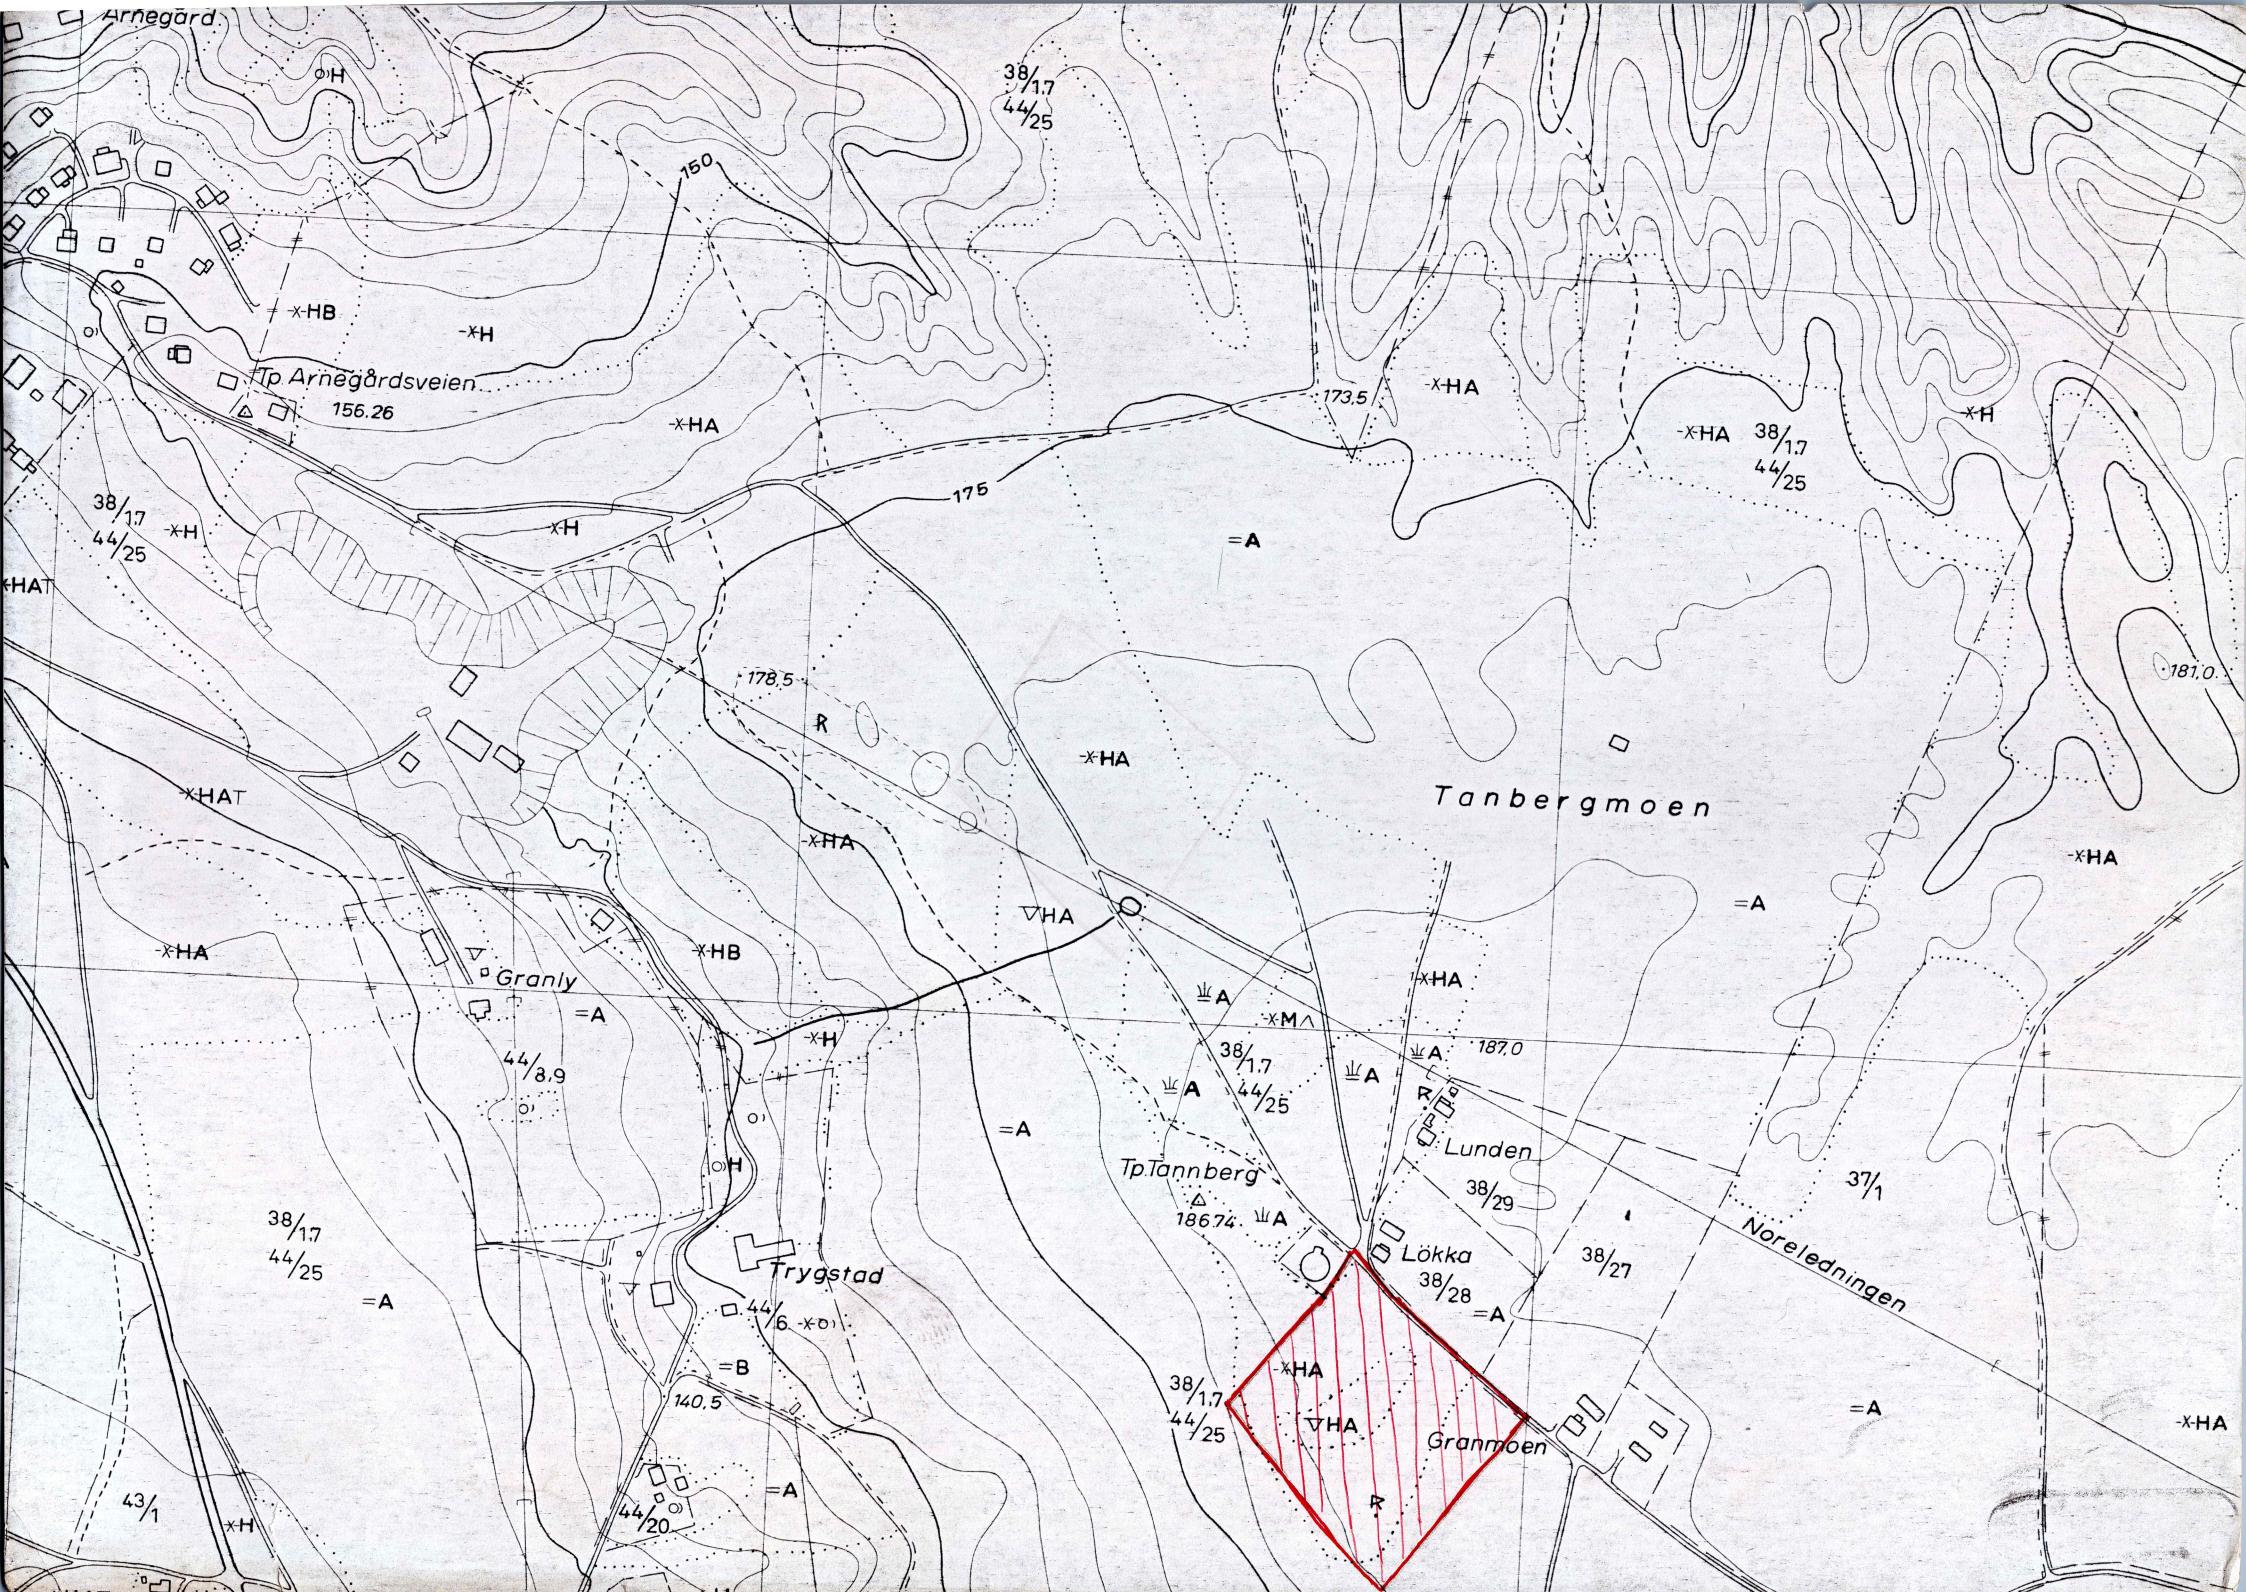

Forminner : "Kalvehagen" Tandberg qua  
Norderhov Buskerud. Foto  $\frac{3}{4}$  - 73 febr 15



Oversild- fra NNØ



Gravhaug fra NNØ



Fra NNO Det sentrale vollanlegg-



Fra NNV



Østgraven fra S



Vollanlegg- fra V

Gravhang og vollanlegg på Tandberg  
nær Norderhov. Buskerud. Foto  
før prøvegraving. Kjell






TILLATT OFFENTLIGGJORT  
AV FO/S




TILLATT OFFENTLIGGJORT  
AV FO/S

V-717RN0AF-15809S-05FEB73-1300Z - 3N- X4-1000FT- TANBERG, NORDERHOV - UGRADER T

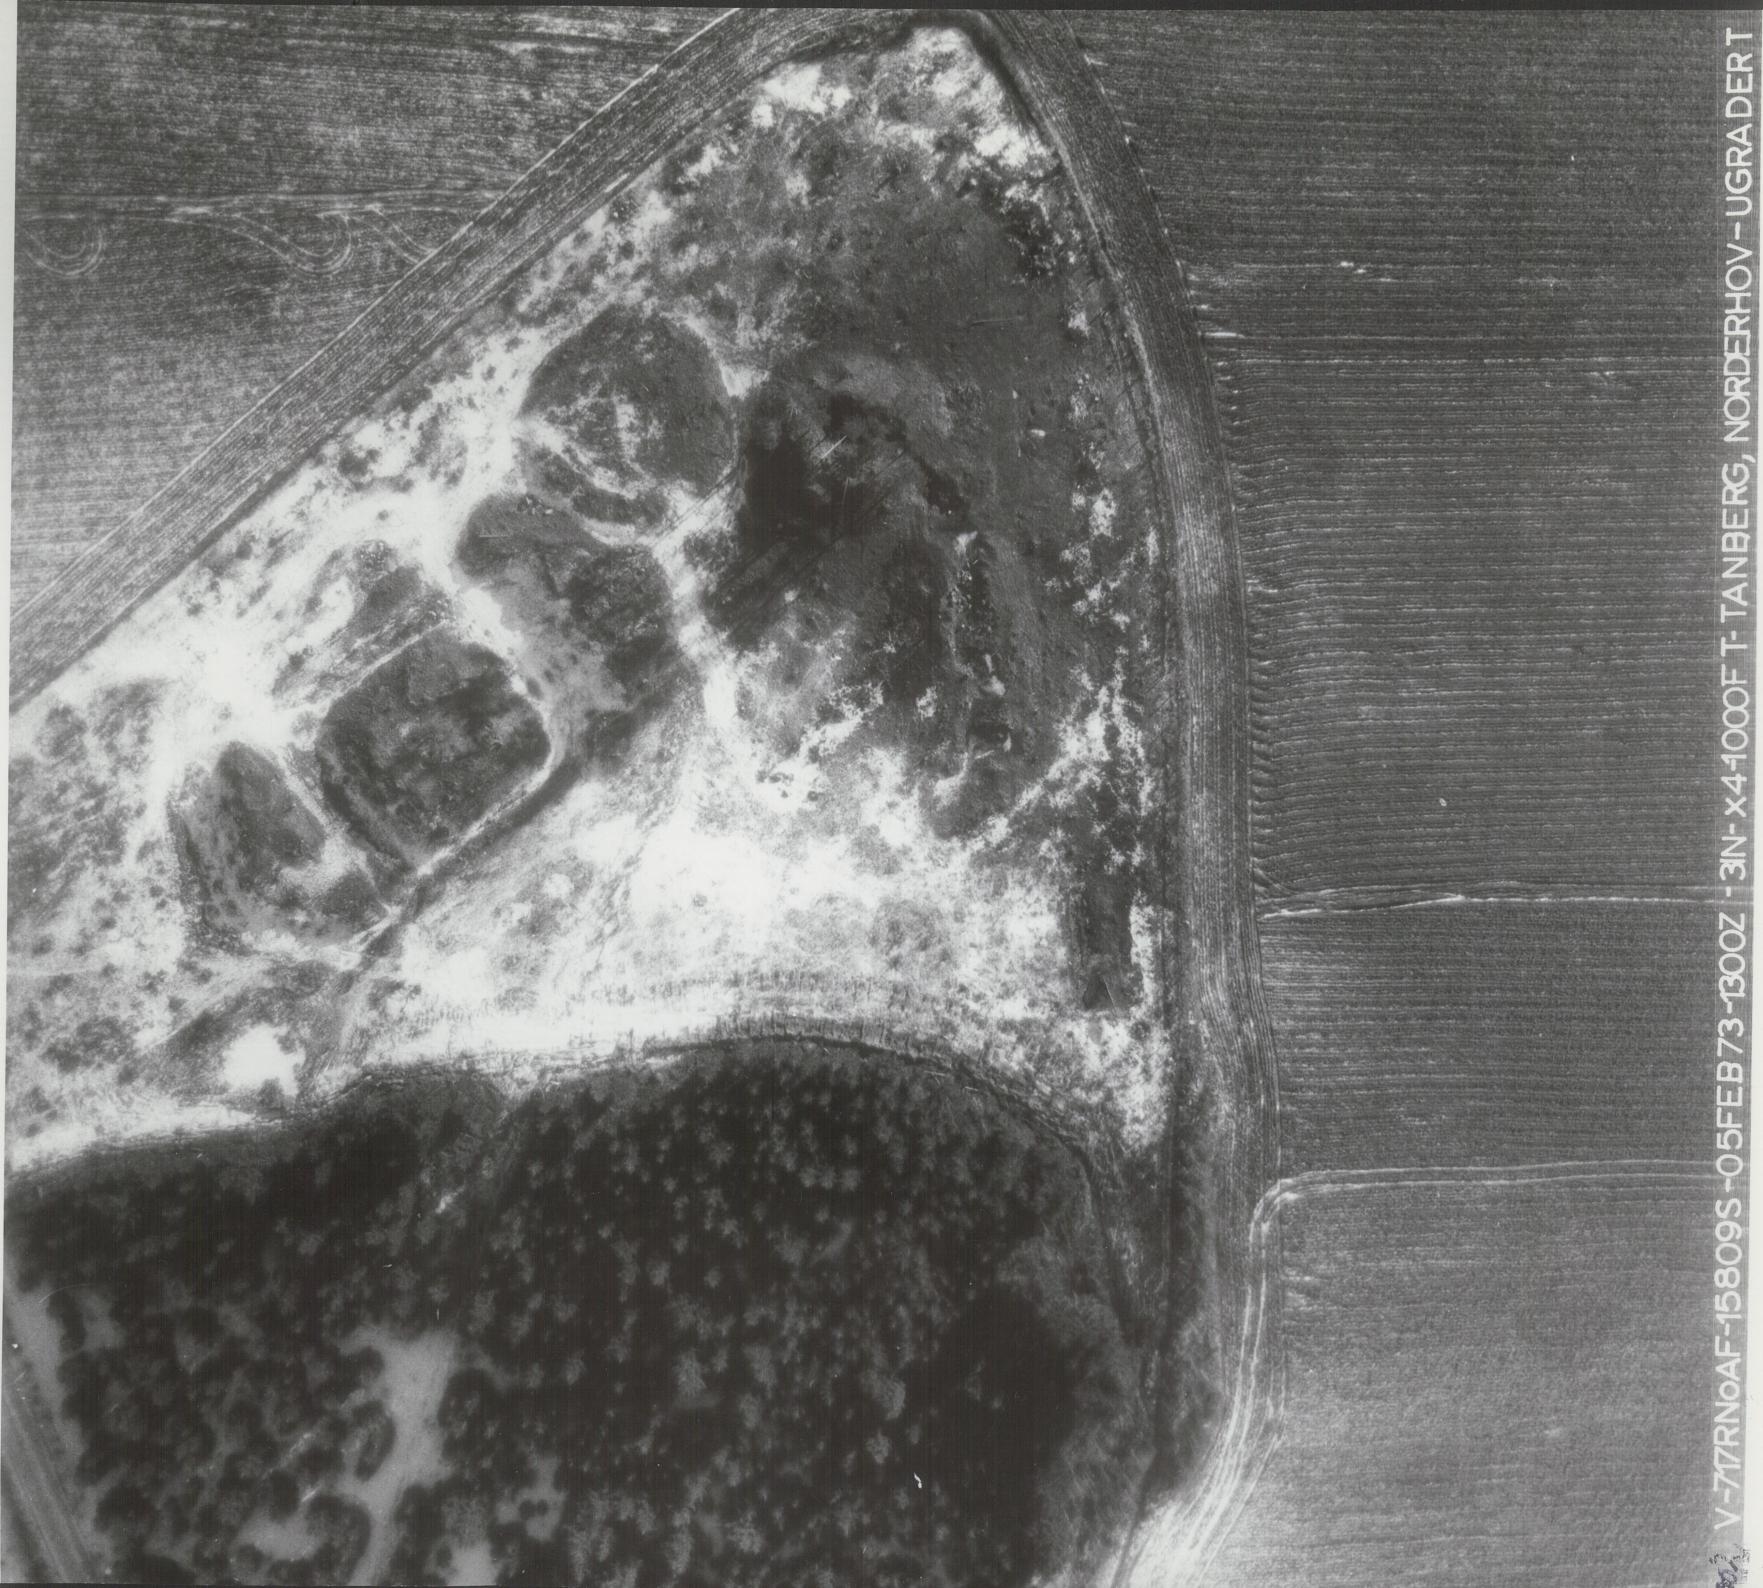

TILLATT OFFENTLIGGJORT  
AV FO/S

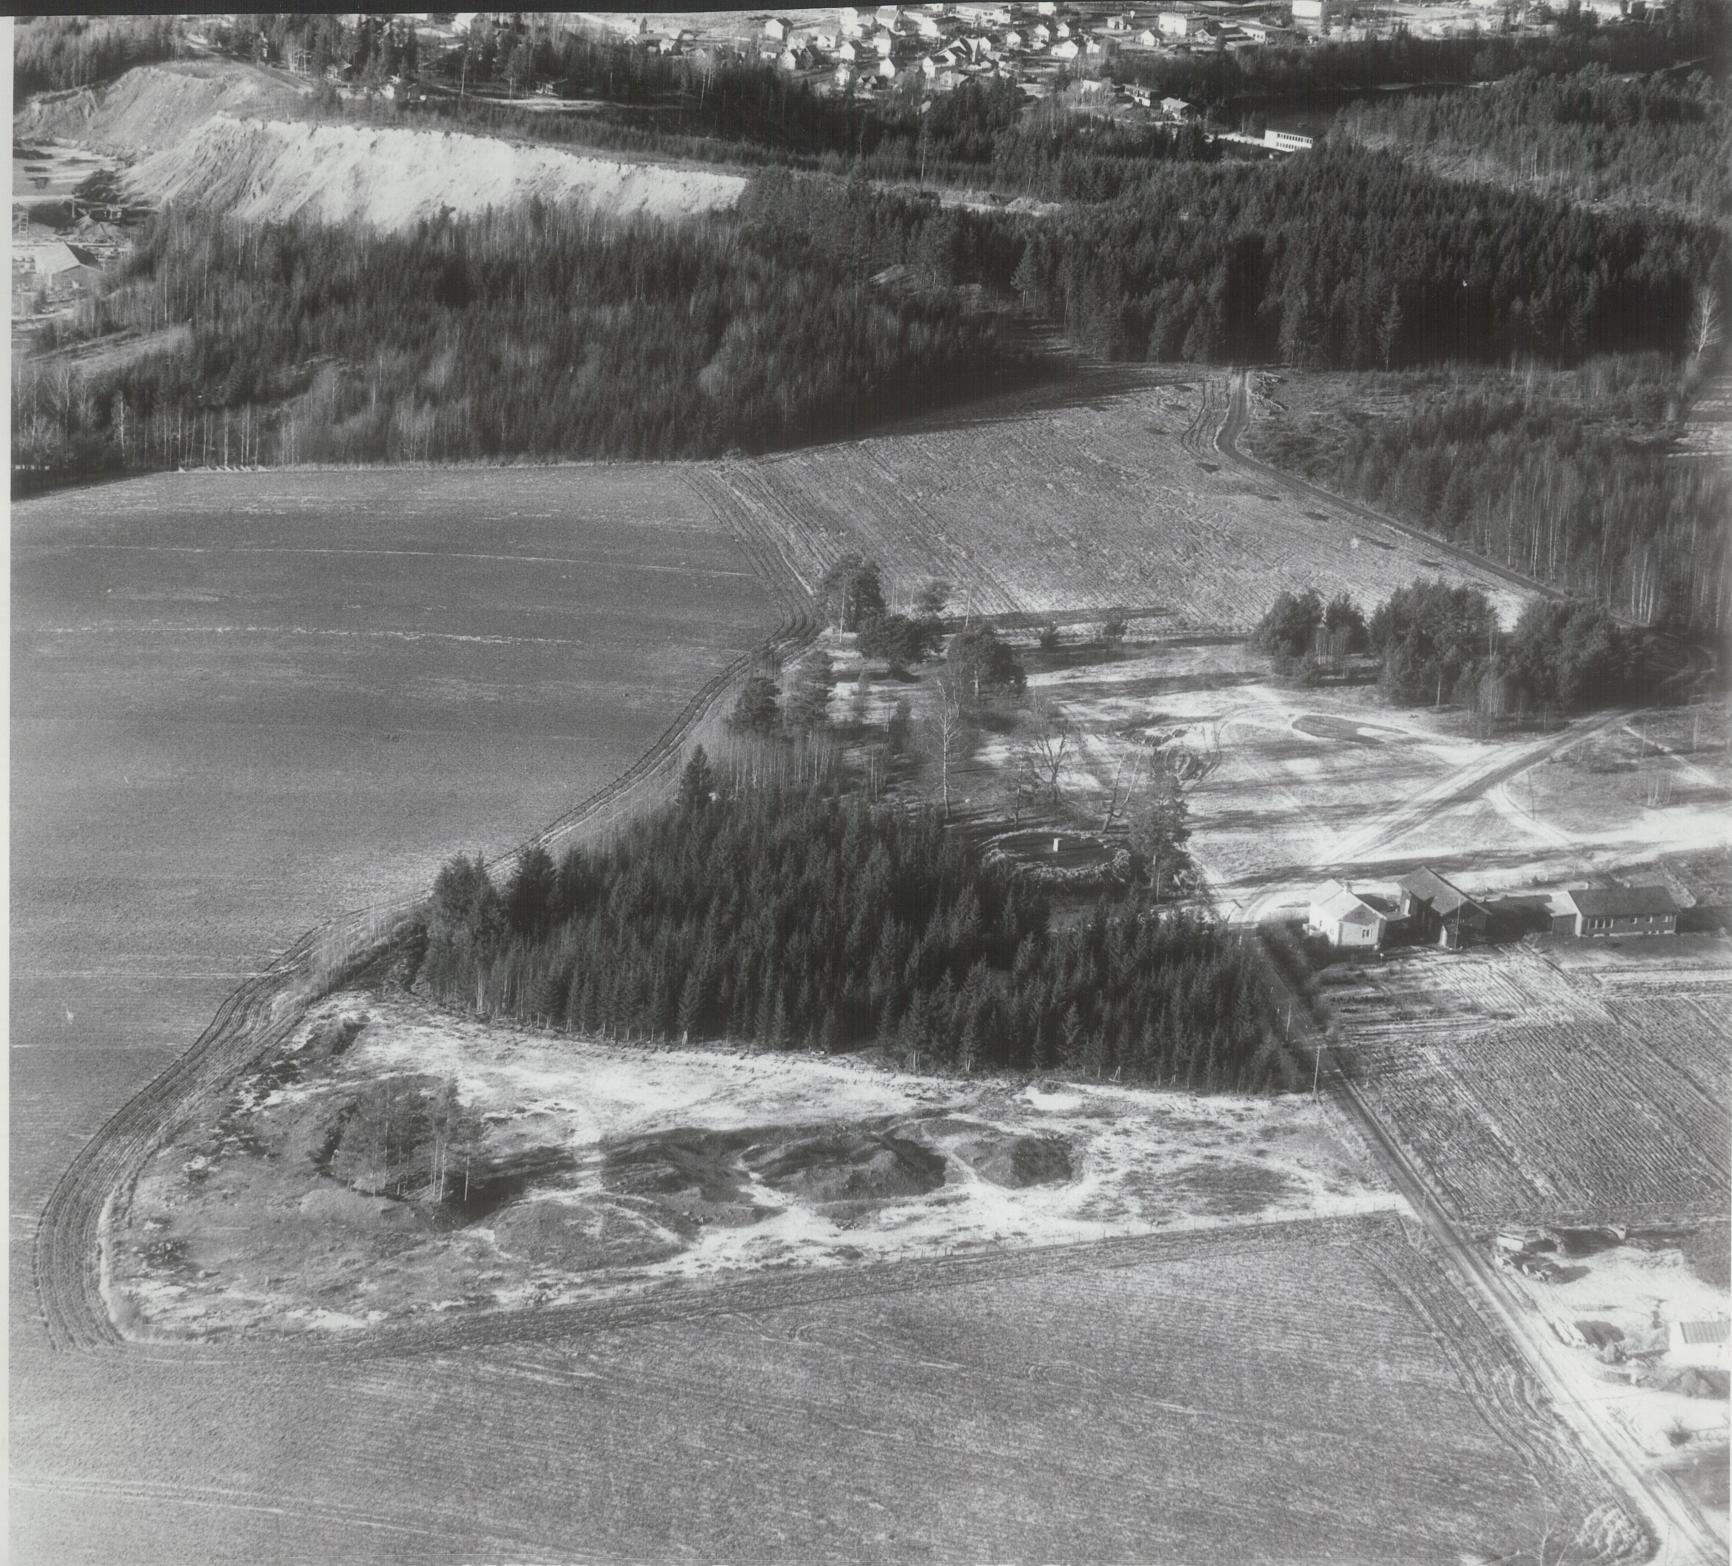

0001 -717RNoAF-15809 S -05FEB73-1300Z -6INx4-1000FT- TANBERG,NORDERHOV-UGRADER

TILLATT OFFENTLIGGJORT  
AV FO/S



B

KODAK

SAFETY FILM

KODAK

SAFETY FILM



4

C

KODAK

SAFETY FILM


5

KODAK







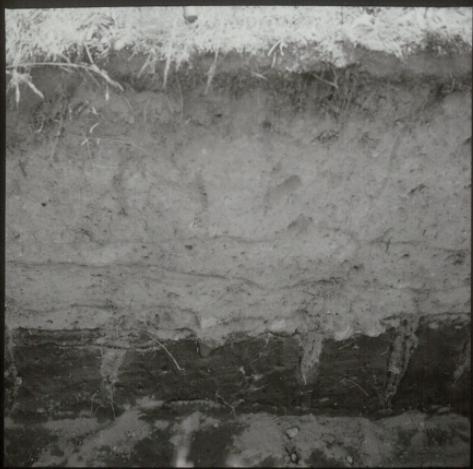

Disse høver ikke

med til


Haugestad -  
kilden.

1973.

Tegn. nr. 1

Vollanlegg, Kalvehagan u Tannberg g.nr. br.nr.  
Norderhov s. og pgd, Buskerud.

Utg. 1973 Støpehull i rute 88x100 y.  
Plan og snitt 1 10

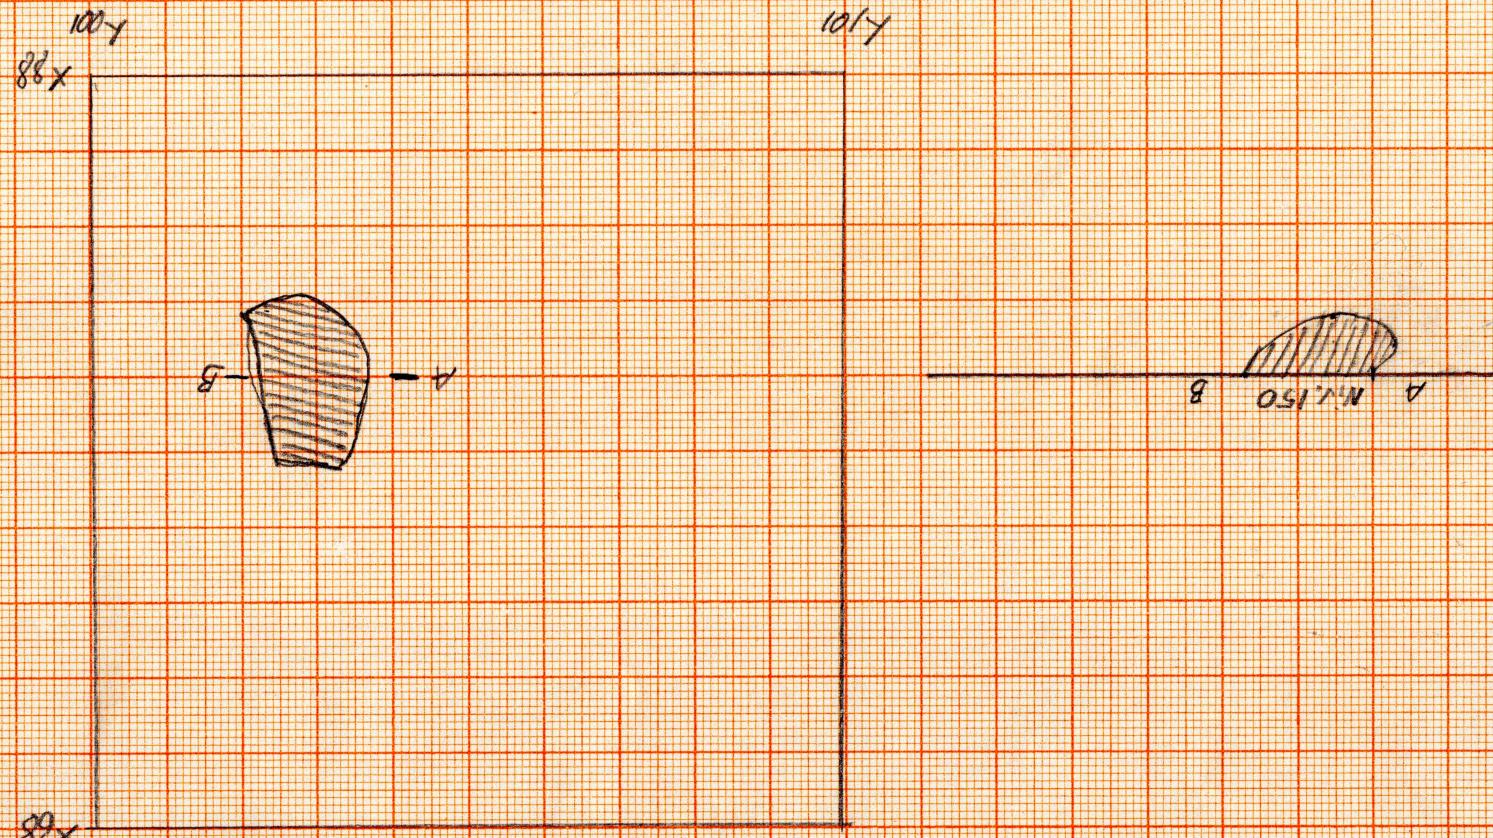


Tegn nr 2

Vollanlegg, Malvehagan

Tannberg g.no 62.no.

Nedgraving med stolpe i rute 90x/100y

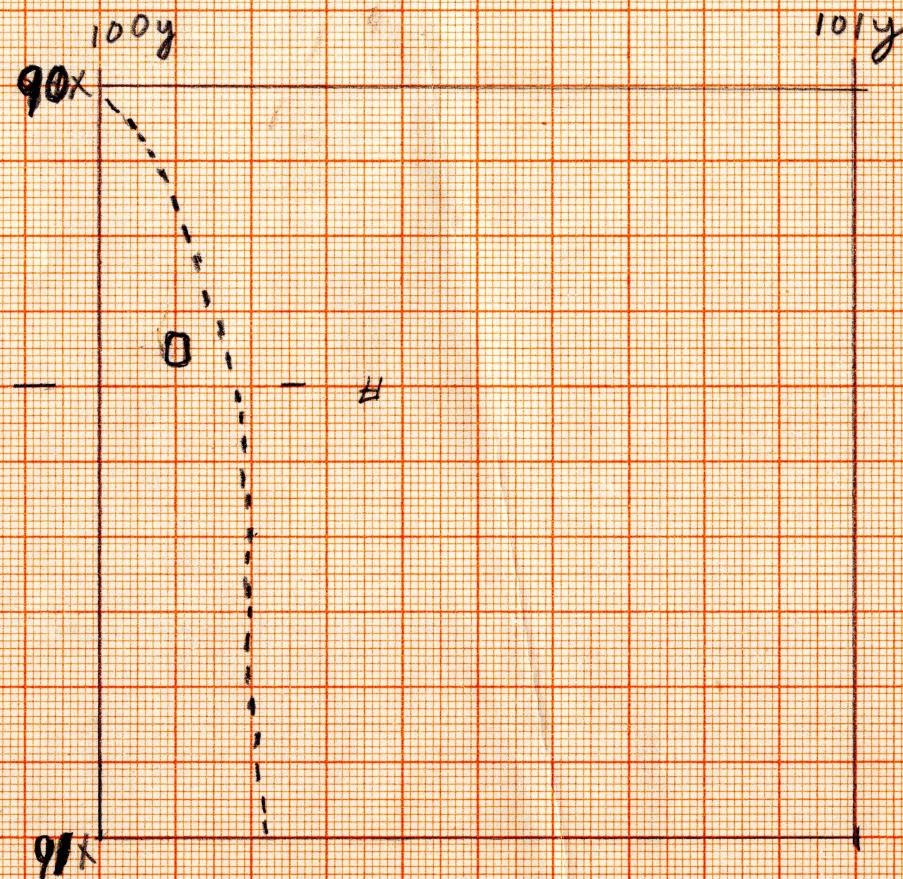

101y

Topp nivlement av gruslag (nedgraving) 180  
Bunn nivlement av gruslag (nedgraving) 189

Topp nivlement av stolpen 181



tl

181

## Tegning nr. 3.

Vollonlegget, Kalvhagan, Tønberg, g.nr. br.nr.  
Profil DV 120, 100° 86x, 100y. Fix = 98.

Norderhov s og pgd, Buskerud f

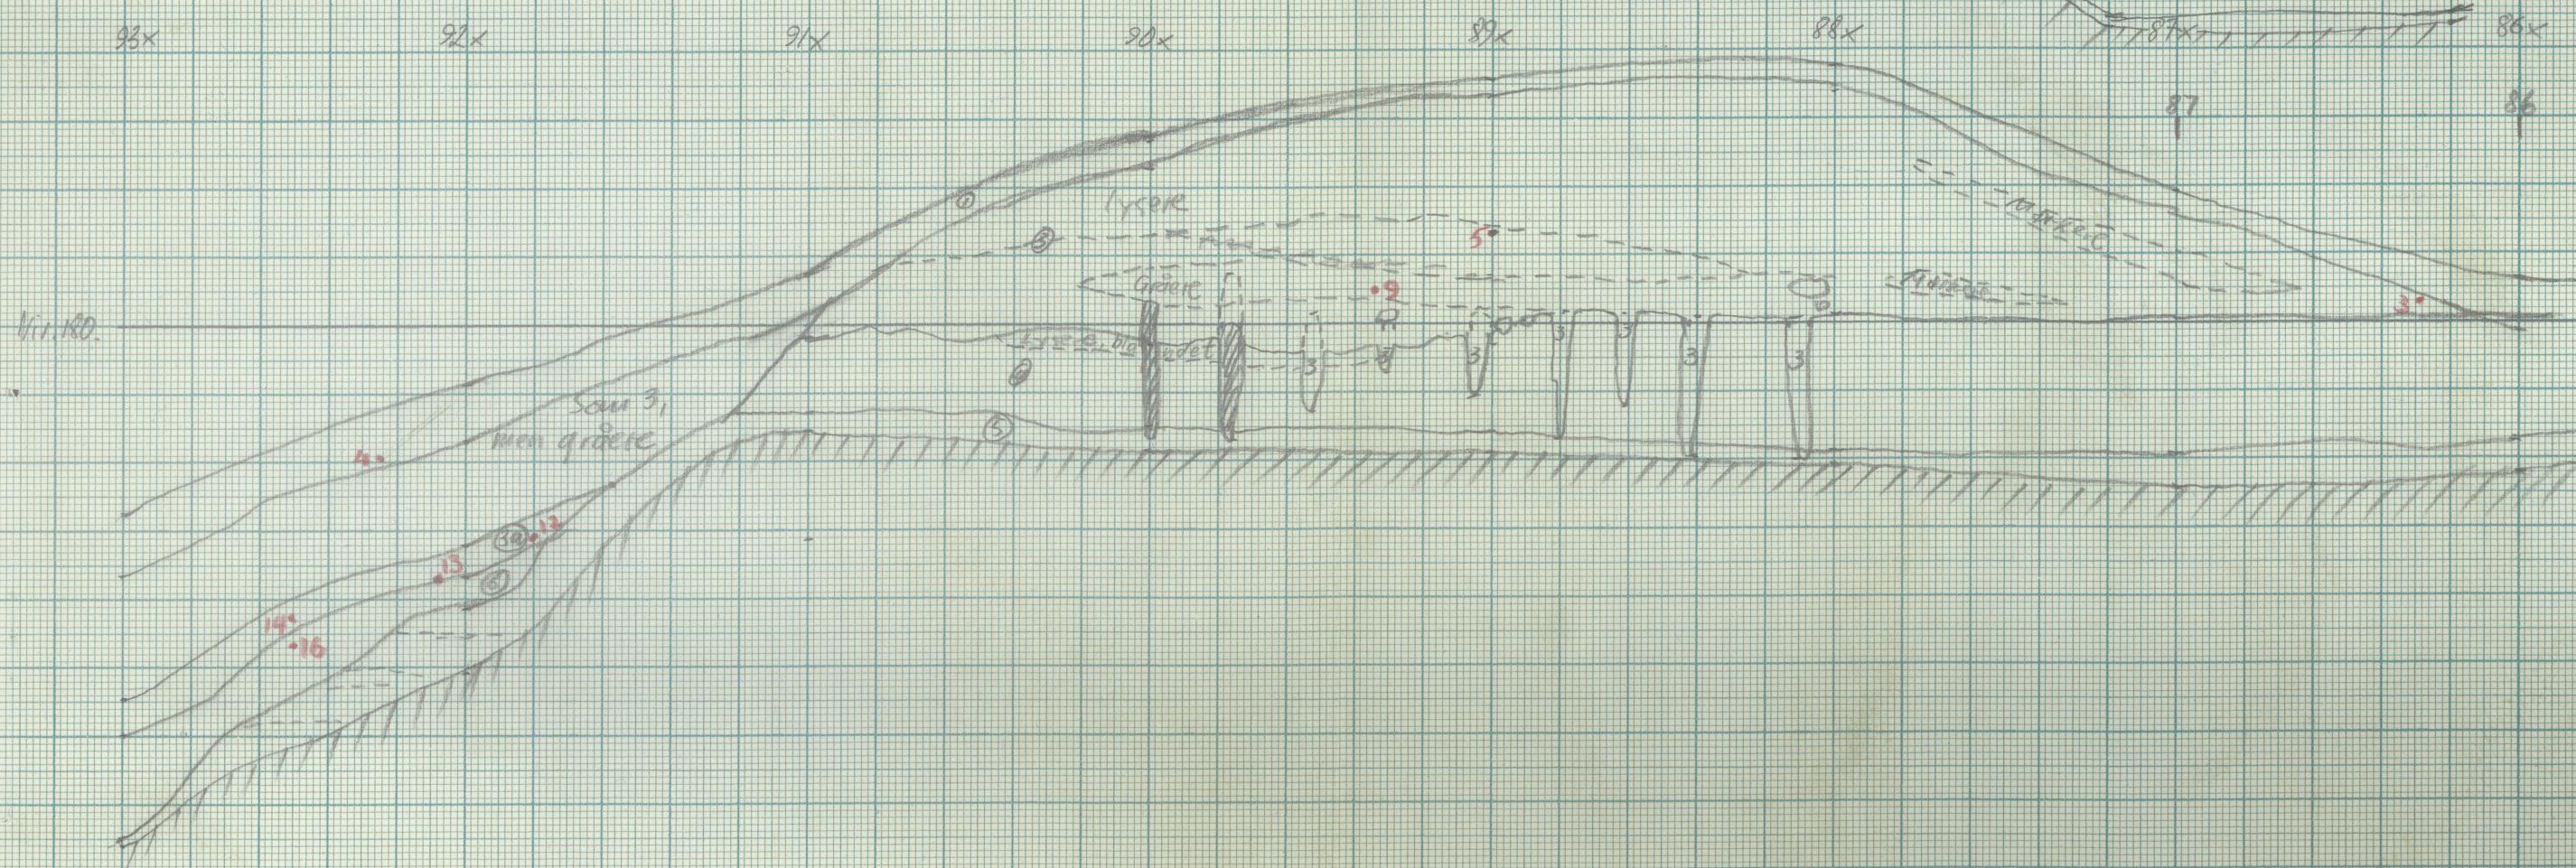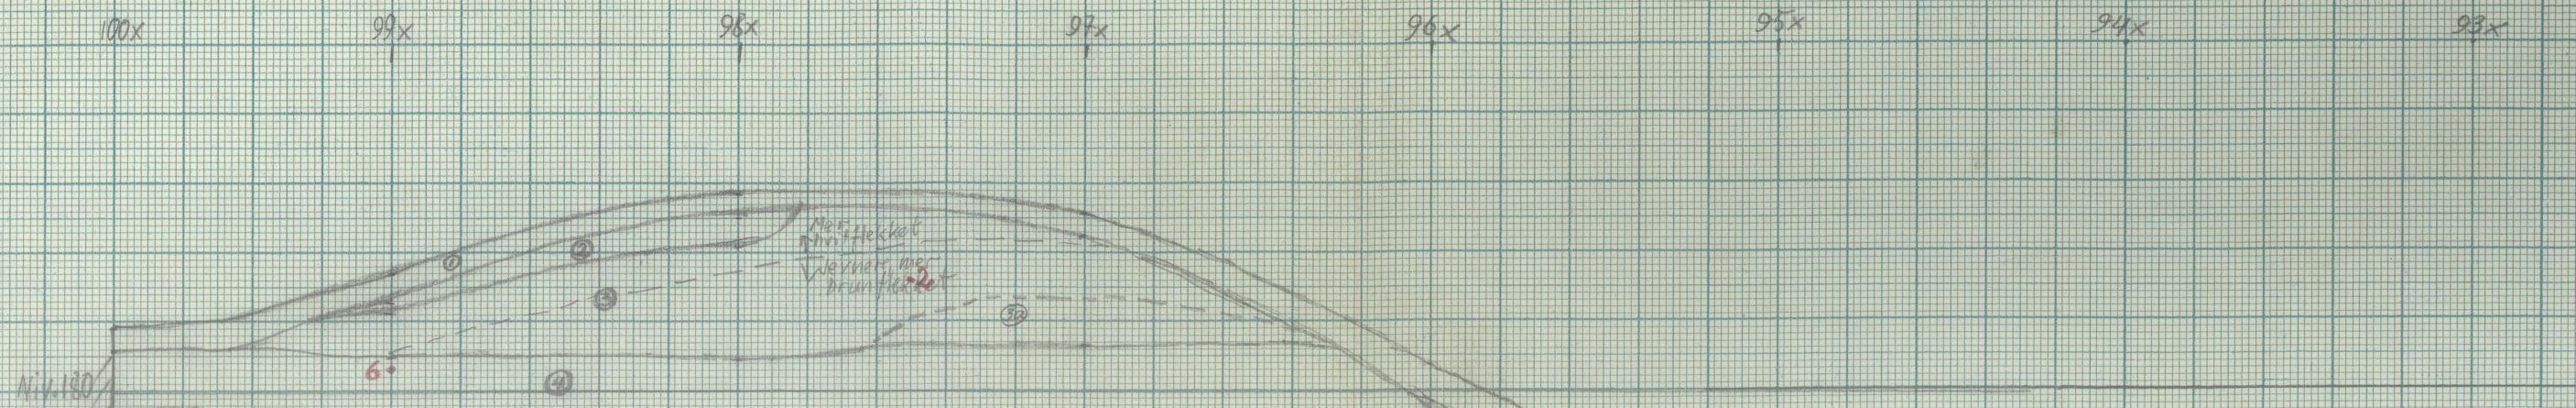


Tegn. nr. 4.

Vollanlegget, Kalvehagan, Tømberg gr.nr. 38 br.nr. , Norderhov s.og pgd., Buskerud f.


Overflateprofil Ø-V i 100 y, 100-69.5x. 30/7 1973 Einar Øphus.

Målestokk 1:100.

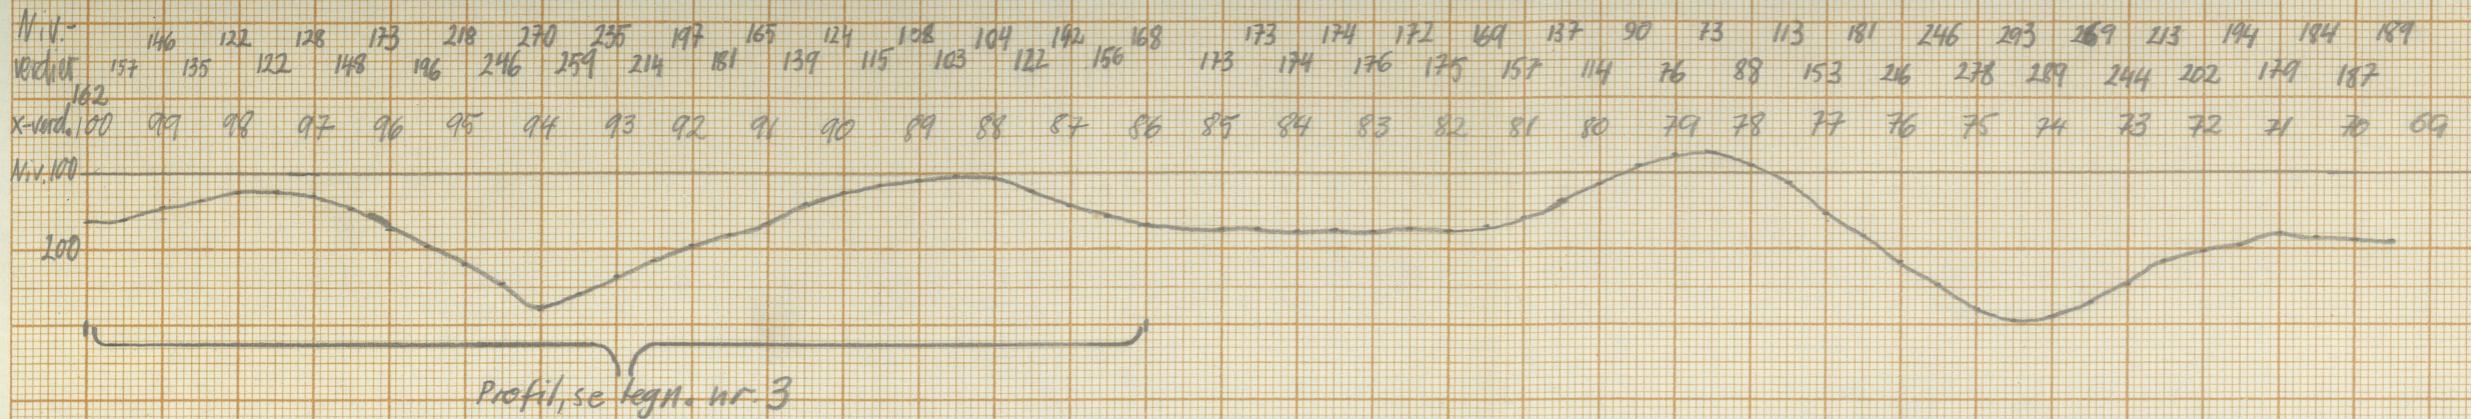

Tegn. nr. 5

Vollanleggst. Kalvihagan, Tømberg gar. 38 br. a. Norderhov s. og pgd., Bækerud f.  
Overflateprofil S-N, 85x, 70.5 - 132.5 y. 30/7 1973 Einar Østmo  
Målestokk 1:100

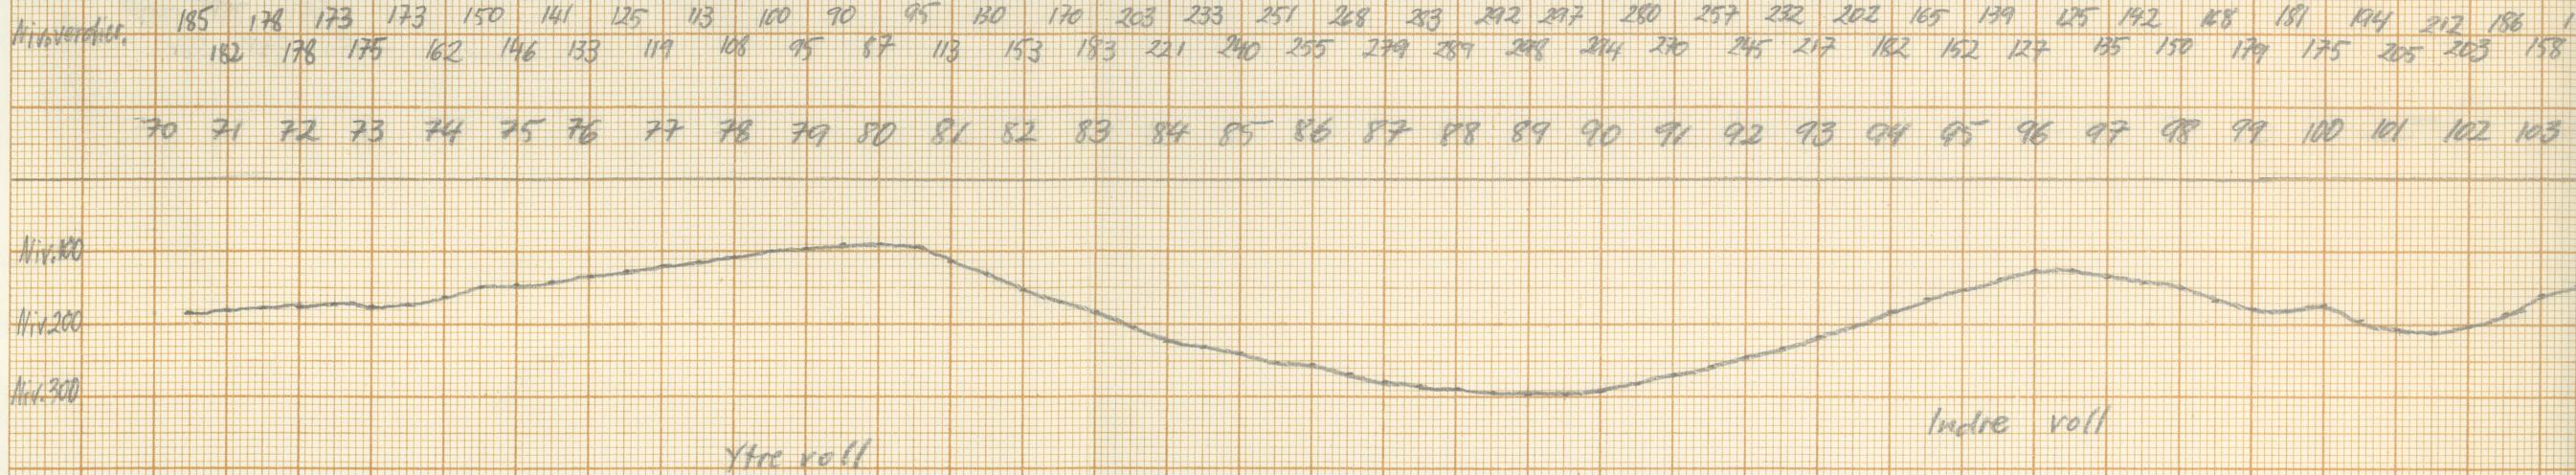

Dette dokumentet har et for stort format til å kunne skannes i sin helhet.

For innsyn ta kontakt med arkivet ved Kulturhistorisk museum:

[postmottak@khm.uio.no](mailto:postmottak@khm.uio.no)

1092/26

RIKSANTIKVAREN  
Jnr. 2399-B/54-1976  
IBF/EW

OSLO 1, 1. september 1976  
AKERSHUS FESTNING  
BYGNING 18, OSLO MIL.

Herr Carl August Moen  
Tandberg  
3460 NORDERHOV

#### VOLLANLEGG PÅ TANDBERG

Riksantikvaren viser til befaring 6. mars 1974 og til telefonsamtale 1. september i år.

En beklager at De har måttet vente så lenge på å få høre fra oss. Saken har vært diskutert og en har vært i tvil om hva som har vært riktig. Imidlertid viser arkivundersøkelser at der ikke finnes noe skriftlig om det antatte vollanlegget. Om det da har vært et forsvarsanlegg, må en gå ut fra at det har blitt til i en akutt krisesituasjon uten forutgående planlegging fra militært hold.

En har derfor ingen holdepunkter for å pålegge Dem restriksjoner vedrørende vollanlegget.

./. Rapport fra befaringen og arkivundersøkelsene vedlegges.

For Riksantikvaren

Stephan Tschudi-Madsen  
sjefsjefantikvar

Ina Backer Flokkmann

Gjenpart: Universitetets Oldsaksamling.  
Fylkeskonsernatoren i Buskerud

Buds

NORDERHOV - TANDBERG - VOLLANLEGG.Befaring 6/3-1974.

Tilstede var:

Grunneieren, Carl August Mohn,  
 konservator Arne Emil Christensen og  
 stud.mag.art. Helge Braathen  
 fra Universitetets Oldsaksamling, og  
 undertegnede (stedfortreder for førsteantikvar  
 Ina Backer).

Vollanlegget ligger på et høydedrag Nordøst for  
 gården, sammen med 2 gravhauger. Området har vært besiktiget  
 av Universitetets Oldsaksamling i 1972 (Se rapport nr. 1), og det  
 ble foretatt en prøvegravning i 1973 ved stud.mag.art Einar Sætmo.  
 (se rapport nr. 2) I prøvesjaktet beskrevet i rapporten ble  
 det funnet glassert keramikk datert av konservator Christensen  
 til sent -1700-tall. Ingen eldre funn ellers.

Etter befaringen har undertegnede foretatt en del  
 arkiv-undersøkelser i følgende institusjoner:

1) Riksarkivet, hvor det foreligger et kart fra 1855,  
 "Oversiktakart over Tandbergmoen med omeng" etter CADETTERNES  
 målinger. Kartet er meget detaljert, men vollanlegget er ikke  
 med.

2) Norges Geografiske Oppmåling - uten resultat.

3) Distriktsingeniør Viken - hvor det ble opplyst at  
 alt materiale vedrørende området sorterer under Hamar-distriktet.

4) Hjemmuseet - hvor kaptein Solberg som har registrert  
 vollanlegg i hele landet, ikke hadde kjennskap til Tandberg.

Det område som ble ryddet av grunneieren med tanke på  
 plassing, er allerede delvis fredet på grunn av de to store grav-  
 hauger - Vollanlegget sammen med haugene, danner en meget fin  
 og bevaringsverdig helhet i landskapet. Grunneieren sa seg villig  
 til å forandre sine planer, og mente å kunne bruke området til  
 beite.

Problemenesom reiser seg i denne forbindelse, er:

1) Videre rydding av området (bl. annet røtter som må  
 tas nensomt opp).

2) Årlig vedlikehold for å unngå at kratt vokser igjen.

Et møte med fylkeskonservatoren og kommunen vil kanskje avklare disse problemene og åpne muligheter for bevaring av et hittil ukjent minnesmerke.

Videre arkivundersøkelser (bl.annet på Hamar og i stadsarkivet) vil muligens bringe frem noen historiske data.

Luce Hinsch

Gjenpart:  
Fylkeskonservator Randi Asker,  
Drammens Museum, 3000 Drammen.